

ALOHA 2000 KFT.

BUDAPEST, I. BÉRC U. 23.

**VILLAMOS-, STRUKTÚRÁLT-
ÉS TŰZJELZŐ HÁLÓZAT**

MEGVALÓSULÁSI TERVDOKUMENTÁCIÓ

Budapest, 2008. augusztus hó

KIVITELEZŐI NYILATKOZAT

A Budapest, I. Bérc u. 16. irodaház elektromos kábelezési munkáit a HC-NET Kft. (1171 Budapest, Peregı u. 50.), mint kivitelező, az ALOHA 2000 Kft. (1113 Budapest, Irinyi J. u. 30.) megbízásából a vonatkozó szabványok és rendeletek szerint elvégezte.

A kivitelezésnél alkalmazott rendeletek, szabványok ill. előírások a következők voltak:

- Az országos településrendezési és építési követelményekről szóló 253/1997.
- (XII. 20.) Korm. rendelet és a módosítására kiadott 36/2002 (III. 7.) Korm. rendelet;
- A munkavédelemről szóló 1993. évi XCIII. számú törvény (Mvt.) és annak 1997. évi C II. törvény módosítása;
- 5/1993. (XII. 26.) MüM rendelete a munkavédelemről szóló 1993. évi XCIII. törvény egyes rendelkezéseinek végrehajtásáról;
- 20/1997. (XII. 19.) MüM rendelete a munkavédelemről szóló 1993. évi XCIII. törvény egyes rendelkezéseinek végrehajtásáról szóló 5/1993 (XII. 26.) MüM rendelet módosításáról;
- 2001. évi LXXVIII. törvény IV. fejezete a munkavédelemről szóló 1993. évi XCIII. törvény módosításáról;
- 11/2002. (XII. 28) FMM rendelete a munkavédelemről szóló 1993. évi XCIII. törvény egyes rendelkezéseinek végrehajtásáról szóló 5/1993. (XII. 26.) MüM rendelet módosításáról;
- 8/1998. (III. 31.) MüM rendelete a munkaeszközök és használatuk biztonsági és egészségügyi követelményeinek minimális szintjéről; valamint ennek módosításáról szóló 10/2002. (XII. 23.) FMM rendelet
- Az 1996 évi XXXI. törvény a tűz elleni védekezésről, a műszaki mentésről és a tűzoltóságról, valamint a
- 35/1996. (XII. 29.) BM rendelet az Országos Tűzvédelmi Szabályzat kiadásáról; és annak módosításáról kiadott 9/2000. (II. 16.) BM rendelet;
- A 2/2002. (I. 23.) BM rendelet a tűzvédelmi műszaki követelményekről, ezen belül a
- Villamos és villámvédelmi berendezések rész
- I. fejezet. Az 1000 V –nál nem nagyobb feszültségű erősáramú villamos berendezések időszakos felülvizsgálata
- II. fejezet. Villamosenergia – fejlesztő, - átalakító és elosztóberendezések tűzvédelme
- III. fejezet. Villámvédelem
- A 8/1981. (XII. 27.) IpM sz. rendelet: Kommunális és Lakóépületek Érintésvédelmi Szabályzata;
- A 8/2001. (III. 30.) GM rendelet a villamosmű műszaki-biztonsági követelményei szabályzat hatályba léptetéséről.

- 2/1998. (I. 16.) MüM rendelet a munkahelyeken alkalmazandó biztonsági és egészségvédelmi jelzésekről;
- 4/2002. (II. 20.) SZCSM-EüM együttes rendelet az építési munkahelyeken és az építési folyamatok során megvalósítandó minimális munkavédelmi követelményekről;
- 3/2003. (I. 25.) BM-GKM-KvVM együttes rendelet az építési termékek m_szaki követelményeinek megfelel_ség igazolásának, valamint forgalomba hozatalának és felhasználásának részletes szabályairól;
- 31/1994. (XI. 10.) IKM rendelet a Hegesztési Biztonsági Szabályzat kiadásáról, valamint az ezt módosító 43/1999. (VIII. 4.) GM rendelet;
- 32/1994. (XI. 10.) IKM rendelet az Építőipari Kivitelezési Biztonsági Szabályzat kiadásáról, valamint az ezt módosító 46/1999. (VIII. 4.) GM rendelet;

A fontosabb országos és ágazati szabványok:

MSZ 1/1993 Szabványos villamos feszültségek

MSZ 453/1987 Biztonsági táblák erősáramú villamos berendezések számára
MSZ IEC

1312-1/1997 Az elektromágneses villámimpulzus elleni védelem

1. Általános alapelvek

MSZ 1585/1973 Üzemi szabályzat erősáramú villamos berendezések számára

MSZ 1585-1/1987, MSZ 1585-1M/1991. Erősáramú üzemi szabályzat.

Általános előírások és az épületvillamossági berendezések üzemi szabályzata.

MSZ 1600 Létesítési biztonsági szabályzat 1000 V –nál nem nagyobb feszültségű erősáramú villamos berendezések számára c. szabvány alábbi érvényes

lapjai:

MSZ 1600-3/1986 Id_szakosan nedves helyiségek

MSZ 2364 (2003) Épületek villamos berendezéseinek létesítése c. szabvány alábbi lapjai:

MSZ 2364 - 100 1. rész: Alkalmazási terület

MSZ 2364 - 200 2. rész: Nemzetközi elektrotechnikai szótár

MSZ 2364 - 300 3. rész: Általános jellemzők elemzése

MSZ 2364 - 400 4. rész: Biztonságtechnika

- 410 Áramütés elleni védelem

- 420 Hőhatások elleni védelem

- 430 Túláramvédelem

- 442 Túlfeszültség védelem,

- 450 Feszültség csökkenés védelem

- 460 Leválasztás és kapcsolás

- 470 A védelmi módok alkalmazása. Általános előírások

- 471 Áramütés elleni védelemi módok

- 473 Túláramvédelem alkalmazása

- 482 Tűzvédelem fokozott kockázat, vagy veszély esetén

MSZ 2364 - 500 5. rész: Villamos szerkezetek kiválasztása és szerelése

- 510 Általános előírások

- 520 Kábel- és vezetékrendszerek

- 523 A kábel- és vezetékrendszerek megengedett áramai

- 537 A leválasztókapcsolás és üzemi kapcsolás eszközei

- 540 Földelőberendezések és védővezetők

- 560 Biztonsági berendezések táplálása
MSZ 2364 - 600 Felülvizsgálat
- 610 Első felülvizsgálat
MSZ 2364 - 700 Különleges berendezésekre, vagy
helyiségekre vonatkozó követelmények
- 704 Felvonulási területek villamos berendezései
- 714 Szabadtéri világítóberendezések
M1 melléklet Érintésvédelmi ellenőrzések
MSZ 4851 – 1/1988 Érintésvédelmi vizsgálat módszerek. Általános szabályok és a
védővezető állapotának vizsgálata,
MSZ 4851 – 2/1990 Érintésvédelmi vizsgálati módszerek. A földelési ellenállás és
a fajlagos talajellenállás mérése,
MSZ 4851 – 3/1989 Érintésvédelmi vizsgálati módszerek. Védővezetős
érintésvédelmi módok mérési módszerei,
MSZ 4852/1977 Villamos berendezések szigetelési ellenállásának mérése,
MSZ 6240 – 2/1986 Belsőtéri mesterséges világítás. Általános követelmények,
MSZ 6240 – 3/1986 Belsőtéri mesterséges világítás, A világítástechnikai jellemzők
ellenőrzése,
MSZ 6240 – 4/1986 Belsőtéri mesterséges világítás. A világítástechnikai jellemzők
értékei,
MSZ 7487 Közmű és egyéb vezetékek elrendezése közterületen c.
szabványsorozat alábbi lapjai:
MSZ 13207/2000 0,6/1 kV –tól 20,8/36 kV –ig terjedő névleges feszültségű
erősáramú kábelek és jelzőkábelek kiválasztása, fektetése és
terhelhetősége
MSZ 16040-3/1973 Sztatikus feltöltődések. Veszélyességi szintek,
MSZ 16040-4/1974 Sztatikus feltöltődések. A védelem módjai,
MSZ 04-64/1990 Építkezési felvonulás villamos berendezés követelményei,
MSZ 05-00.0201/1986 Villamosság termékek szabványossági és biztonsági vizsgálati
jele
MSZ EN 60204-1 Gépi berendezések biztonsága. Gépek villamos szerkezetei,
ME 04 – 124/1979 Vasbeton alapozás alkalmazása földelés céljára,
ME 04 – 115 Az egyenlő potenciálra hozás hálózatának kialakítása.

Budapest, 2008. augusztus 29.



Kereskedelmi és Szolgáltató Kft.
1171 Budapest, Peregő u. 50.
Adószám: 12931431-2-42 1.

ALOHA 2000 KFT.

BUDAPEST, I. BÉRC U. 16.

NAVNGO IRODAÉPÜLET

VILLAMOS BERENDEZÉSE

MEGVALÓSULÁSI TERV

KÉSZÍTETTE: ALBERT JÓZSEF

Budapest, 2008. szeptember hó

ALOHA 2000 KFT.

BUDAPEST, I. BÉRC U. 16.

VILLAMOS BERENDEZÉS

MEGVALÓSULÁSI TERV

TERV ÉS IRATJEGYZÉK

TERVEZŐ: ALBERT JÓZSEF

Budapest, 2008. szeptember hó

TERV ÉS IRATJEGYZÉK

	Megnevezés	Méret
1	Borítólap	1xA4
2	Tervjegyzék	2xA4
3	Műszaki leírás	7xA4
4	Főelosztó szekrény elrendezési rajz	1xA4
5	Főelosztó egyvonalas kapcsolási rajz	12xA4
	Tetőtér:	
6	Szintelosztó elrendezési rajz	1xA4
7	Szintelosztó egyvonalas kapcsolási rajz	5xA4
8	Tetőtéri alaprajz helyiségkódokkal	1xA4
	Emelet:	
9	Normál hálózati szintelosztó elrendezési rajz	1xA4
10	Normál hálózati szintelosztó egyvonalas kapcsolási rajz	6xA4
11	Szünetmentes hálózati szintelosztó elrendezési rajz	1xA4
12	Szünetmentes hálózati szintelosztó egyvonalas kapcsolási rajz	2xA4
13	Emeleti alaprajz helyiségkódokkal	1xA4
	Földszint:	
14	Normál hálózati szintelosztó elrendezési rajz	1xA4
15	Normál hálózati szintelosztó egyvonalas kapcsolási rajz	5xA4
16	Szünetmentes hálózati szintelosztó elrendezési rajz	1xA4
17	Szünetmentes hálózati szintelosztó egyvonalas kapcsolási rajz	2xA4
18	Földszinti alaprajz helyiségkódokkal	1xA4
	Alagsor:	
19	Szintelosztó elrendezési rajz	1xA4
20	Szintelosztó egyvonalas kapcsolási rajz	4xA4
21	Útfűtés elosztó elrendezési rajz	1xA4
22	Útfűtés elosztó egyvonalas kapcsolási rajz	2xA4
23	Alagsori alaprajz helyiségkódokkal	1xA4

ALOHA 2000 KFT.

BUDAPEST, I. BÉRC U. 16.

NAVNGO IRODAÉPÜLET

VILLAMOS BERENDEZÉS

MŰSZAKI LEÍRÁS

KÉSZÍTETTE: ALBERT JÓZSEF

1. A leírás tárgya:

Ez a műszaki leírás a Budapest I. Bérc u. 16. sz. alatti irodaépületbe tervezett főelosztó berendezés, az arról megtáplált installációs szintelosztók és a szünetmentes hálózatot megtápláló szintelosztók illetve alelosztók megvalósulási terveit tartalmazza.

2. Energiaellátás:

A főelosztó 4-vezetős betáplálásra lett kialakítva, az ellátó villamos hálózat: 3 PEN 50Hz 400V. A maximális tartós áramerősség 3x315A-es lehet. A betápkábel 4x185 kvadrátos földkábel, mely a kültéren levő fogyasztásmérő helyről csatlakozik az alagsori helyiségben levő Legrand gyártmányú, modulárisan szerelt főelosztó berendezéshez. Az innen lecsatlakozó alelosztók illetve szintelosztók megtáplálása 5-vezetős.

3. A főelosztó berendezés:

Az épület alagsorában egy erre a célra kialakított villamos kapcsolótér helyiségben került elhelyezésre, egy légtérben van a szünetmentes hálózatot ellátó villamos berendezéssel. A főelosztónak csupán energiaszétesztő szerepe van, innen történik a világítási és installációs alelosztók illetve szintelosztók megtáplálása és a szünetmentes berendezés megtáplálása.

A főelosztó betáplálásának meglétét jelzőlámpa jelzi mindhárom fázisban, ezen galvanikus hálózatról történik a kültéri áramkörök (kapu, külső világítás, útfűtés stb.) áramköreinek és a szerviz dugaszoló aljzatainak és a szünetmentes áramforrás betáplálása ill. annak by-pass áramköri megtáplálása.

A szünetmentes áramforrásról az elosztóba visszavezetett áramkörrel történik a szünetmentes szintelosztók megtáplálása háromfázisú kismegszakítókön keresztül.

4. Alelosztók:

Minden szinten (alagsor, földszint, emelet, tetőtér) egy-egy normál hálózati és egy-egy szünetmentes hálózati elosztó került beépítésre, mindenhol kismegszakító áramköri leágazásokkal. A normál és szünetmentes hálózati áramkörök több helyen egy elosztószekrényben kerültek beépítésre, de egymástól elkülönítetten szerelve.

A megvalósulási tervben az áramköri leágazások számozása alatti megnevezés rovatban a mellékelt helyiségalaprajzok szerinti helységkódokkal azonosítottuk az egyes áramköröket.

5. Túlfeszültség védelem:

A háromfázisú hálózaton az L1, L2 és L3 fázisokra a főelosztóban és a szintelosztókban „C” osztályú középvetdelmi túlfeszültségvetdelmi készülékek kerültek beépítésre. A főelosztó és szintelosztó kapcsolószekrényekben elhelyezett túlfeszültségvetdelmi eszközöket nagyobb viharos zivataros idő után célszerű ellenőrizni, hogy egy esetleges kapcsolási vagy villámcsapásból eredő túlfeszültség esetén nem mentek-e tönkre. Ha az ablakocskájában zöld szín helyett piros színt látunk, akkor a betétet cserélni kell, hogy egy legközelebbi túlfeszültséget ismét ki tudjon a készülék védeni.

6. Karbantartás:

A villamos berendezés különösebb karbantartást nem igényel. A főáramköri, érintésvetdelmi kötéseket, csavarokat, sorozatkapsokat az üzem indításakor rendszeresen ellenőrizni kell. Az elosztószekrény ajtóit állandóan zárva kell tartani.

9. Érintésvetdellem:

Az érintésvetdellem módja: **TN-NULLÁZÁS.**

A telepítés után el kell végezni az érvényes szabványok előírásainak megfelelően az érintésvetdellem szabványossági felülvizsgálatát.

Minden itt nem részletezett kérdésben az MSZ2364 előírásai kötelező érvényűek.

Az érintésvetdellem szabványossági felülvizsgálatát a szabvány előírásainak megfelelően rendszeresen is el kell végezni, továbbá akkor ha az érintésvetdellemben olyan mértékű az átalakítás vagy javítás, amely megváltoztathatja a korábbi felülvizsgálat megfelelő minősítését és az érintésvetdellemben olyan hiba vagy hiányosságra visszavezethető rendellenesség észlelhető, hogy azt az érvényben levő szabványok előírásainak megfelelő ellenőrzéssel nem lehet kimutatni.

10. Biztonságtechnikai előírások:

A villamos dokumentációt állandóan kéznél kell tartani.

A gyártás, telepítés, üzembehelyezés, karbantartás során az MSZ2364, MSZ EN60204-1, MSZ1585, MSZ-447 szabványok és az álbó felsorolt szakmai szabványok előírásait be kell tartani. A villamos berendezések kezelését az arra kioktatott személyek, telepítését, üzembehelyezését, javítását, karbantartását kizárólag villamos szakképzettségű személyek végezhetik.

Ezen munkák alatt a munkavetdelmi szabályokat szigorúan be kell tartani. A fent nem részletezett kérdésekből az MSZ1585 "Üzemi szabályzat az erősáramú villamos berendezések számára" szabvány előírásai kötelező érvényűek.

A kapcsoló illetve elosztószekrényekben elhelyezett áram-vetdőkapsolók működőképességét a beépített ellenőrző nyomógombbal rendszeresen, havi egy alkalommal ellenőrizni kell.

Betartandó szabványok, rendeletek:

- Az országos településrendezési és építési követelményekről szóló 253/1997. (XII. 20.) Korm. rendelet és a módosítására kiadott 36/2002 (III. 7.) Korm. rendelet;
- A munkavédelemről szóló 1993. évi XCIII. számú törvény (Mvt.) és annak 1997. évi C II. törvény módosítása;
- 5/1993. (XII. 26.) MüM rendelete a munkavédelemről szóló 1993. évi XCIII. törvény egyes rendelkezéseinek végrehajtásáról;
- 20/1997. (XII. 19.) MüM rendelete a munkavédelemről szóló 1993. évi XCIII. törvény egyes rendelkezéseinek végrehajtásáról szóló 5/1993 (XII. 26.) MüM rendelet módosításáról;
- 2001. évi LXXVIII. törvény IV. fejezete a munkavédelemről szóló 1993. évi XCIII. törvény módosításáról;
- 11/2002. (XII. 28) FMM rendelete a munkavédelemről szóló 1993. évi XCIII. törvény egyes rendelkezéseinek végrehajtásáról szóló 5/1993. (XII. 26.) MüM rendelet módosításáról;
- 8/1998. (III. 31.) MüM rendelete a munkaeszközök és használatuk biztonsági és egészségügyi követelményeinek minimális szintjéről; valamint ennek módosításáról szóló 10/2002. (XII. 23.) FMM rendelet
- Az 1996 évi XXXI. törvény a tűz elleni védekezésről, a műszaki mentésről és a tűzoltóságról, valamint a
- 35/1996. (XII. 29.) BM rendelet az Országos Tűzvédelmi Szabályzat kiadásáról; és annak módosításáról kiadott 9/2000. (II. 16.) BM rendelet;
- A 2/2002. (I. 23.) BM rendelet a tűzvédelmi műszaki követelményekről, ezen belül a
Villamos és villámvédelmi berendezések rész
I. fejezet. Az 1000 V –nál nem nagyobb feszültségű erősáramú villamos berendezések időszakos felülvizsgálata
II. fejezet. Villamosenergia – fejlesztő, - átalakító és elosztóberendezések tűzvédelme
III. fejezet. Villámvédelem
- A 8/1981. (XII. 27.) IpM sz. rendelet: Kommunális és Lakóépületek Érintésvédelmi Szabályzata;

-
- A 8/2001. (III. 30.) GM rendelet a villamosmű műszaki-biztonsági követelményei szabályzat hatályba léptetéséről.
 - 2/1998. (I. 16.) MüM rendelet a munkahelyeken alkalmazandó biztonsági és egészségvédelmi jelzésekről;
 - 8/2002. (II. 16.) GM rendelet a potenciális robbanásveszélyes környezetben történő alkalmazásra szánt berendezések, védelmi rendszerek vizsgálatáról és tanúsításáról;
 - 4/2002. (II. 20.) SZCSM-EüM együttes rendelet az építési munkahelyeken és az építési folyamatok során megvalósítandó minimális munkavédelmi követelményekről;
 - 3/2003. (I. 25.) BM-GKM-KvVM együttes rendelet az építési termékek műszaki követelményeinek megfelelés igazolásának, valamint forgalomba hozatalának és felhasználásának részletes szabályairól;
 - 31/1994. (XI. 10.) IKM rendelet a Hegesztési Biztonsági Szabályzat kiadásáról, valamint az ezt módosító 43/1999. (VIII. 4.) GM rendelet;
 - 32/1994. (XI. 10.) IKM rendelet az Építőipari Kivitelezési Biztonsági Szabályzat kiadásáról, valamint az ezt módosító 46/1999. (VIII. 4.) GM rendelet;
 - 47/1999. (VIII. 4.) GM rendelet az Emelőgép Biztonsági Szabályzat kiadásáról;
 - 31/1995. (VII. 25.) IKM rendelet a Vas- és Fémipari Szerelési Biztonsági Szabályzat kiadásáról, valamint az ezt módosító 45/1999. (VIII. 4.) GM rendelet;
 - A 19/1995. (XII. 7.) KHVM rendelet a Vízügyi Biztonsági Szabályzat kiadásáról, valamint az ezt módosító 4/1998. (III. 4.) KHVM rendelet;
 - A 14/1998. (XI. 27.) GM rendelet a Gázpalack Biztonsági Szabályzatról.

A fontosabb országos és ágazati szabványok:

MSZ 1/1993	Szabványos villamos feszültségek
MSZ 453/1987	Biztonsági táblák erősáramú villamos berendezések számára
MSZ IEC 1312-1/1997	Az elektromágneses villámimpulzus elleni védelem 1. Általános alapelvek
MSZ 1585/1973	Üzemi szabályzat erősáramú villamos berendezések számára
MSZ 1585-1/1987,	MSZ 1585-1M/1991. Erősáramú üzemi szabályzat.

	Általános előírások és az épületvillamossági berendezések üzemi szabályzata.
MSZ 1600	Létesítési biztonsági szabályzat 1000 V –nál nem nagyobb feszültségű erősáramú villamos berendezések számára c. szabvány alábbi érvényes lapjai:
MSZ 1600-3/1986	Időszakosan nedves helyiségek
MSZ 1600-11/1982	Villamos kezelőterek és laboratóriumok
MSZ 1610	Létesítési és biztonsági szabályzat 1000 V –nál nagyobb feszültségű erősáramú villamos berendezések számára c. szabványsorozat alábbi lapjai:
1610-1/1970	Általános és száraz helyiségekre vonatkozó előírások,
1610-2/1970	Poros, időszakosan nedves, nedves, marópárás vagy meleg helyiségek, illetve szabadtér,
1610-5/1970	Villamos kezelőterek és laboratóriumok,
1610-6/1979	Kis zárlati áramú berendezések,
MSZ 2364 (2003)	Épületek villamos berendezéseinek létesítése c. szabvány alábbi lapjai:
MSZ 2364 - 100	1. rész: Alkalmazási terület
MSZ 2364 - 200	2. rész: Nemzetközi elektrotechnikai szótár
MSZ 2364 - 300	3. rész: Általános jellemzők elemzése
MSZ 2364 - 400	4. rész: Biztonságtechnika
- 410	Áramütés elleni védelem
- 420	Hőhatások elleni védelem
- 430	Túláramvédelem
- 442	Túlfeszültség védelem,
- 443	Légköri, vagy kapcsolási eredetű túlfeszültségek elleni védelem
- 450	Feszültség csökkenés védelem
- 460	Leválasztás és kapcsolás
- 470	A védelmi módok alkalmazása. Általános előírások
- 471	Áramütés elleni védelemi módok
- 473	Túláramvédelem alkalmazása
- 482	Tűzvédelem fokozott kockázat, vagy veszély esetén
MSZ 2364 - 500	5. rész: Villamos szerkezetek kiválasztása és szerelése
- 510	Általános előírások
- 520	Kábel- és vezetékrendszerek
- 523	A kábel- és vezetékrendszerek megengedett áramai
- 537	A leválasztókapcsolás és üzemi kapcsolás eszközei
- 540	Földelőberendezések és védővezetők
- 551	Kisfeszültségű áramfejlesztők
- 560	Biztonsági berendezések táplálása
MSZ 2364 - 600	Felülvizsgálat
- 610	Első felülvizsgálat
MSZ 2364 - 700	Különleges berendezésekre, vagy helyiségekre vonatkozó követelmények
- 704	Felvonulási területek villamos berendezései


- 714 M1 melléklet	Szabadtéri világítóberendezések Érintésvédelmi ellenőrzések
MSZ 4851 – 1/1988	Érintésvédelmi vizsgálat módszerek. Általános szabályok és a védővezető állapotának vizsgálata,
MSZ 4851 – 2/1990	Érintésvédelmi vizsgálati módszerek. A földelési ellenállás és a fajlagos talajellenállás mérése,
MSZ 4851 – 3/1989	Érintésvédelmi vizsgálati módszerek. Védővezetős érintésvédelmi módok mérési módszerei,
MSZ 4852/1977	Villamos berendezések szigetelési ellenállásának mérése,
MSZ 6240 – 2/1986	Belsőtéri mesterséges világítás. Általános követelmények,
MSZ 6240 – 3/1986	Belsőtéri mesterséges világítás, A világítástechnikai jellemzők ellenőrzése,
MSZ 6240 – 4/1986	Belsőtéri mesterséges világítás. A világítástechnikai jellemzők értékei,
MSZ 7487	Közmű és egyéb vezetékek elrendezése közterületen c. szabványsorozat alábbi lapjai:
MSZ 13207/2000	0,6/1 kV –tól 20,8/36 kV –ig terjedő névleges feszültségű erősáramú kábelek és jelzőkábelek kiválasztása, fektetése és terhelhetősége
MSZ 14550-3/1980	Erősáramú vezetékek megengedett terhelése. Hőálló, szilikongumi szigetelésű vezetékek,
MSZ 16040-3/1973	Sztatikus feltöltődések. Veszélyességi szintek,
MSZ 16040-4/1974	Sztatikus feltöltődések. A védelem módjai,
MSZ 04-64/1990	Építkezési felvonulás villamos berendezés követelményei,
MSZ 05-00.0201/1986	Villamossági termékek szabványossági és biztonsági vizsgálati jele
MSZ EN 60204-1	Gépi berendezések biztonsága. Gépek villamos szerkezetei,
MSZ EN 61010 – 1 /1994	Villamos mérő, szabályozó és laboratóriumi készülékek biztonsági előírásai, 1. rész: Általános előírások,
ME 04 – 124/1979	Vasbeton alapozás alkalmazása földelés céljára,
ME 04 – 115	Az egyenlő potenciálra hozás hálózatának kialakítása.

Budapest, 2008. szeptember 25.


Albert József
villamosmérnök


2490 mm

1950 mm

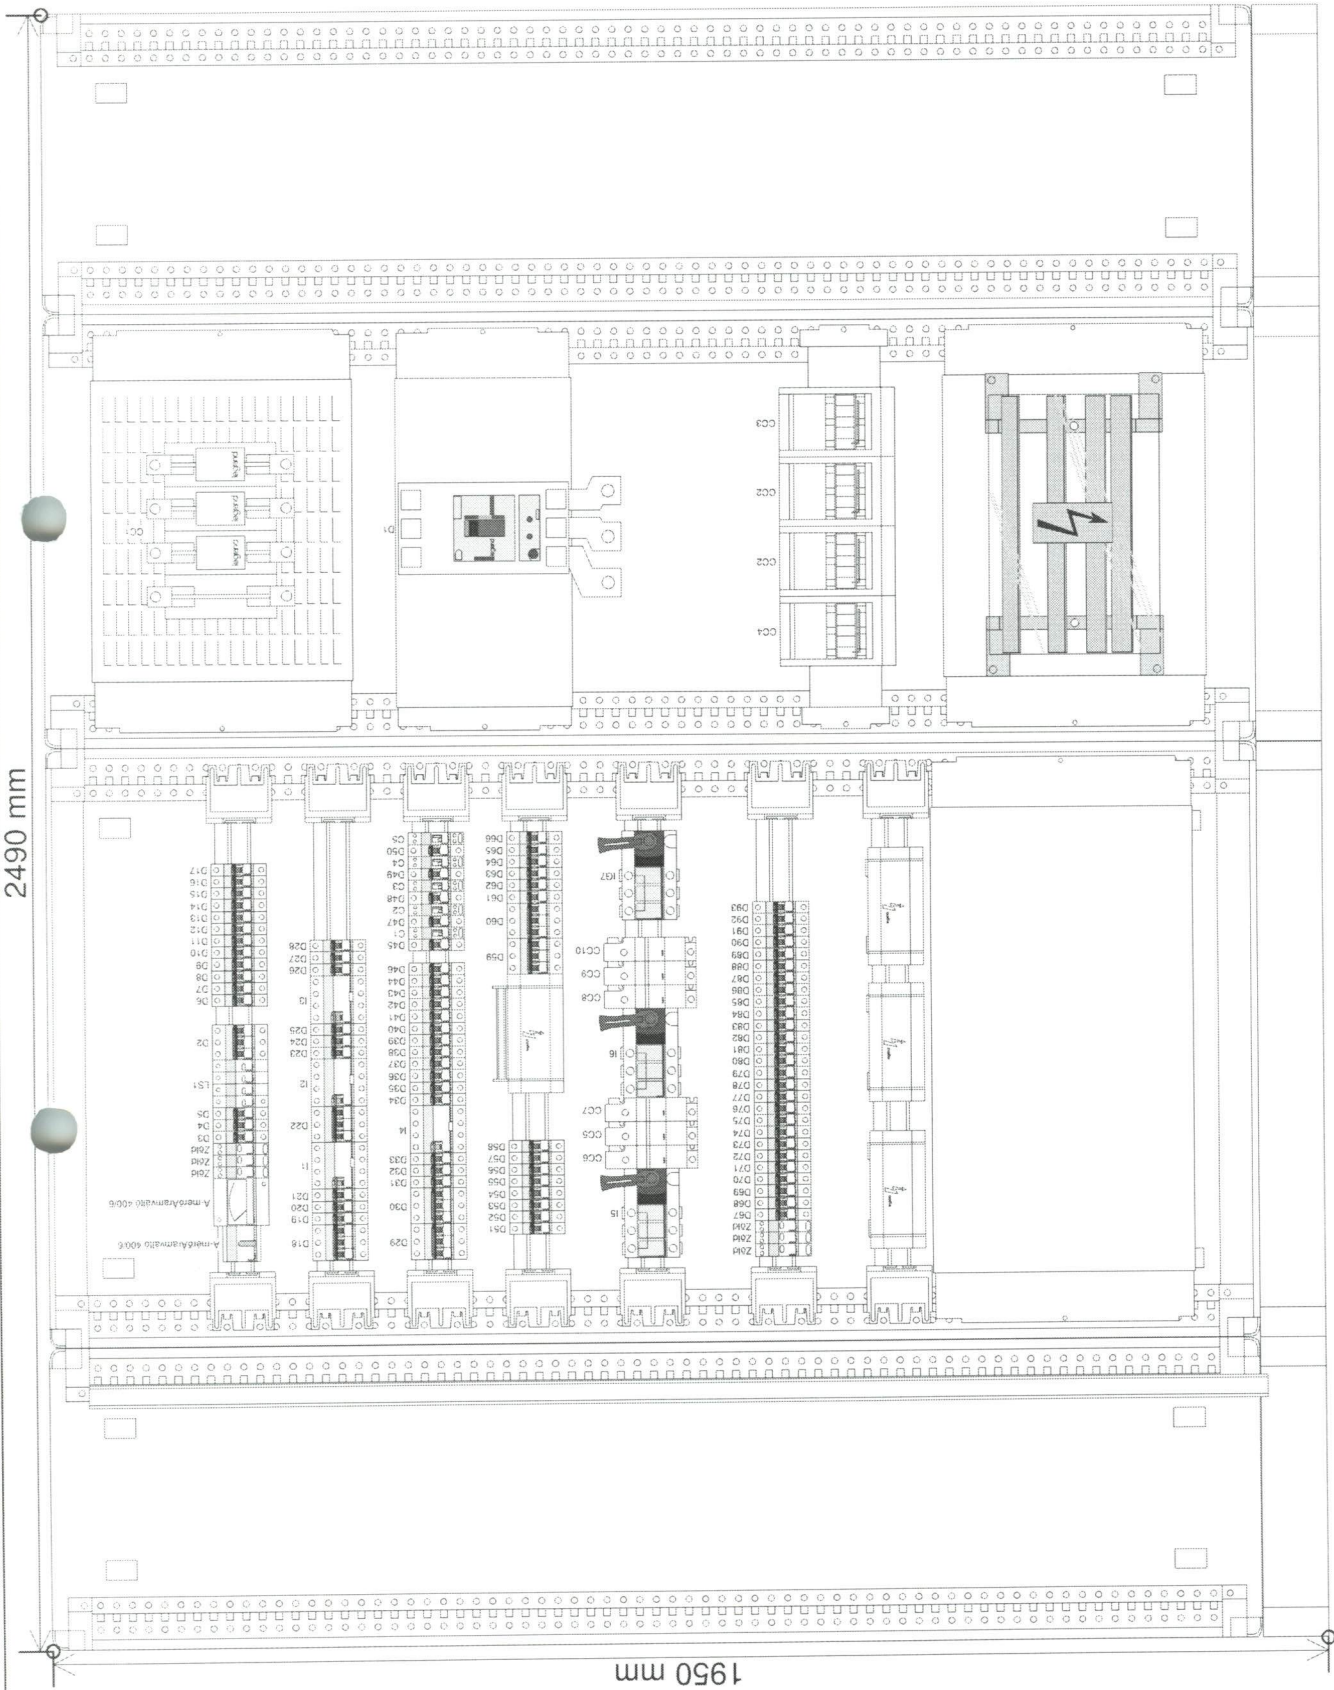


NAVNGO_F
Elosztó egyvonalas kapcsolási rajza

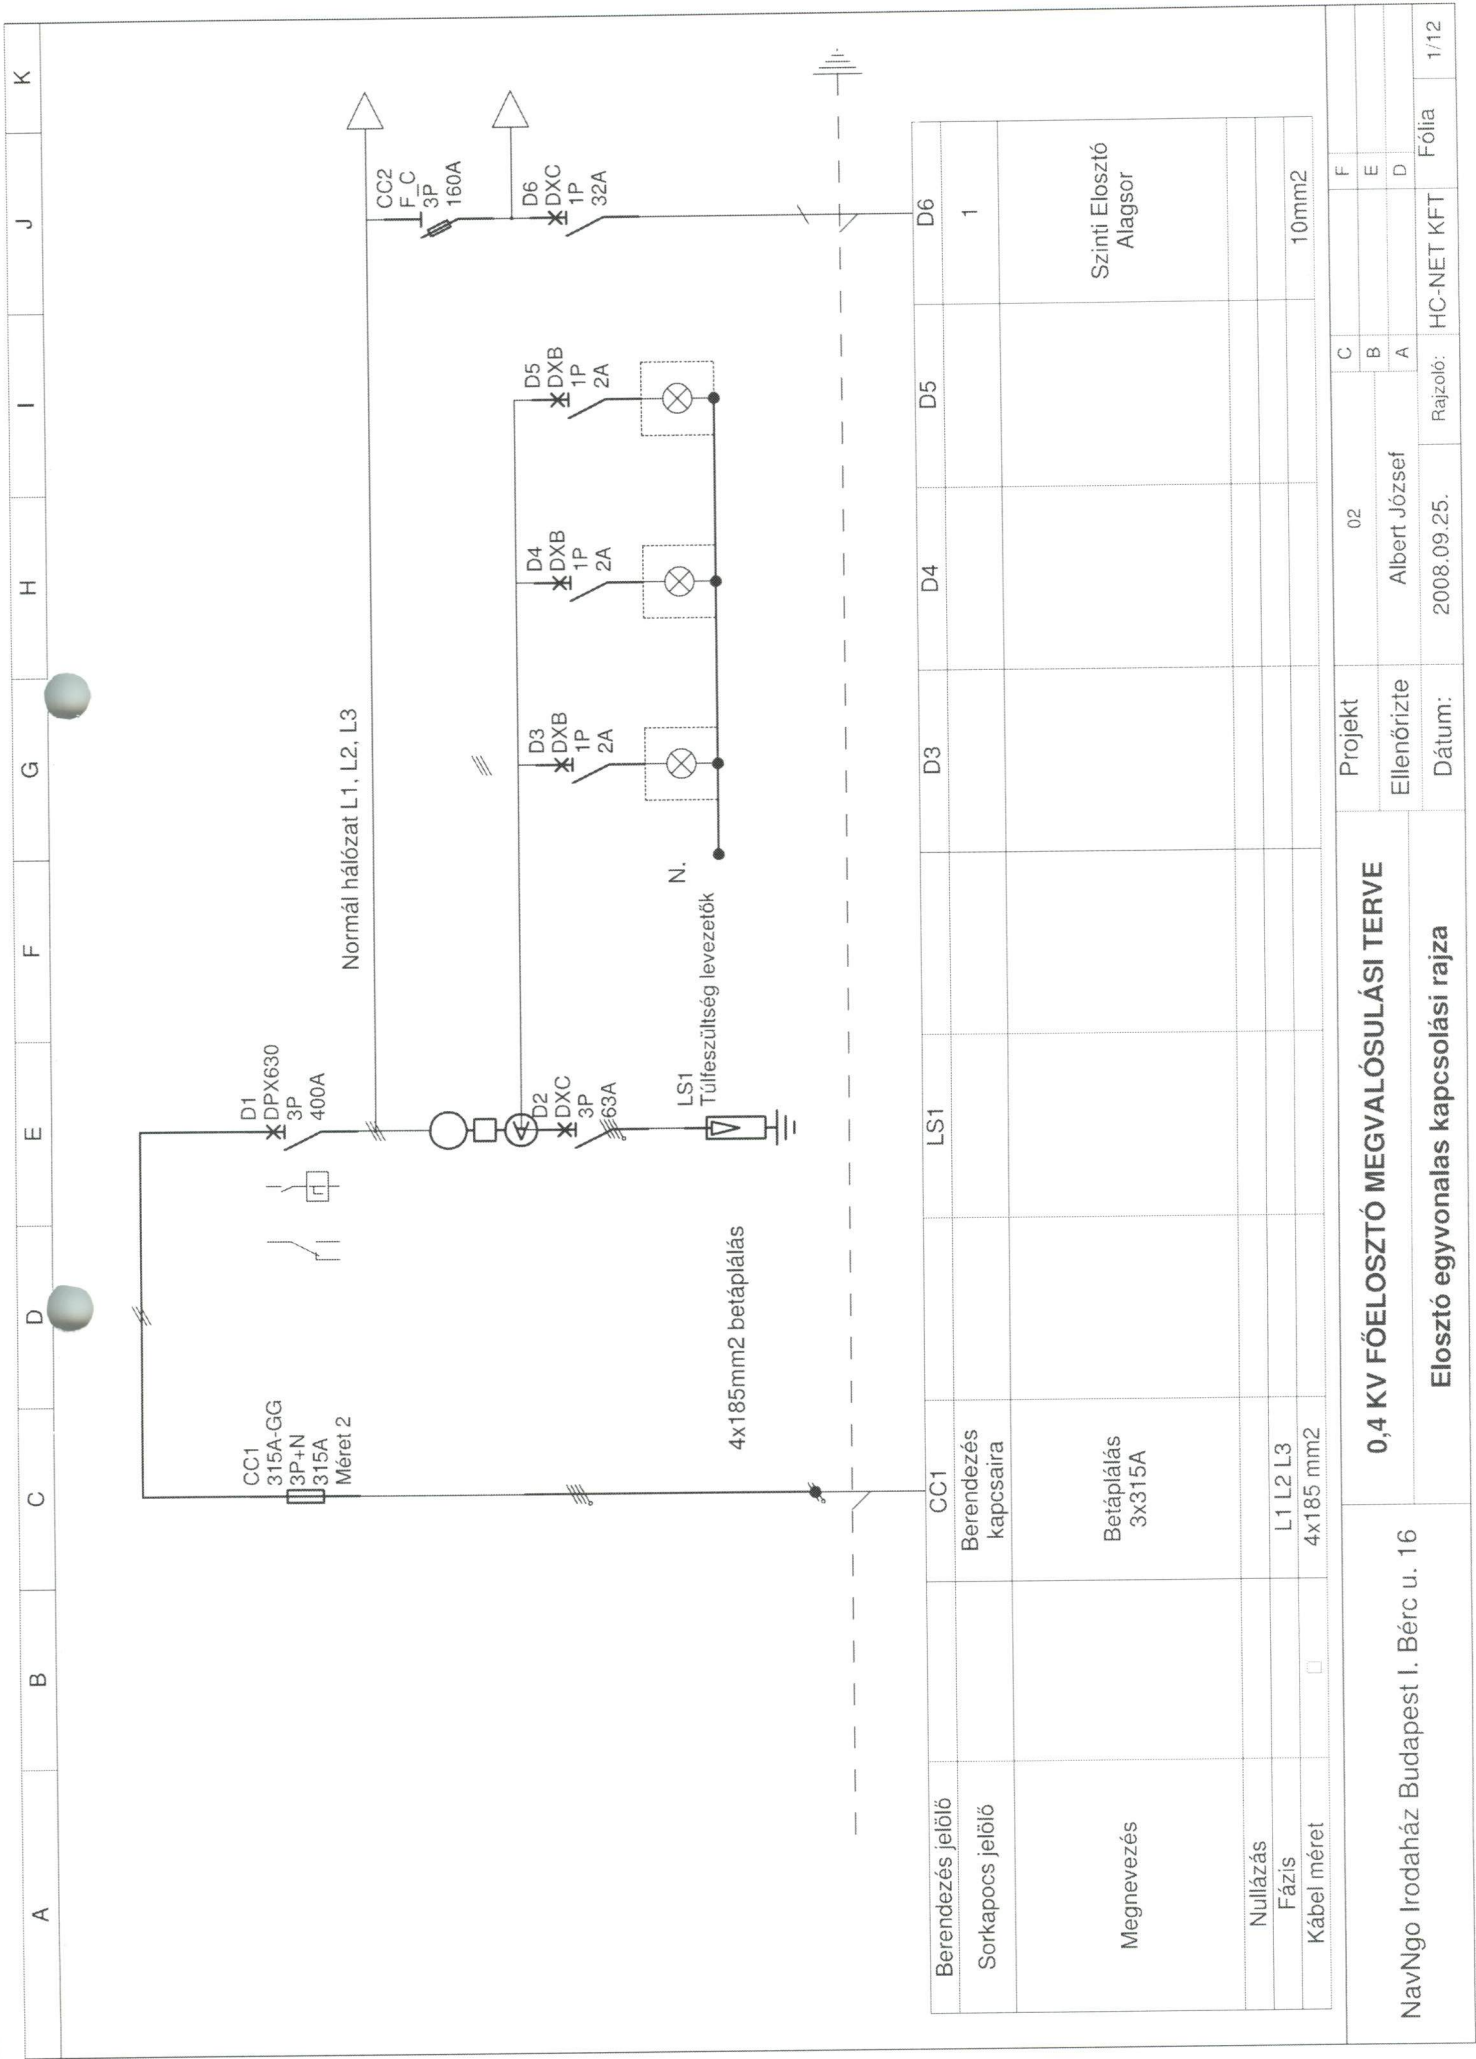

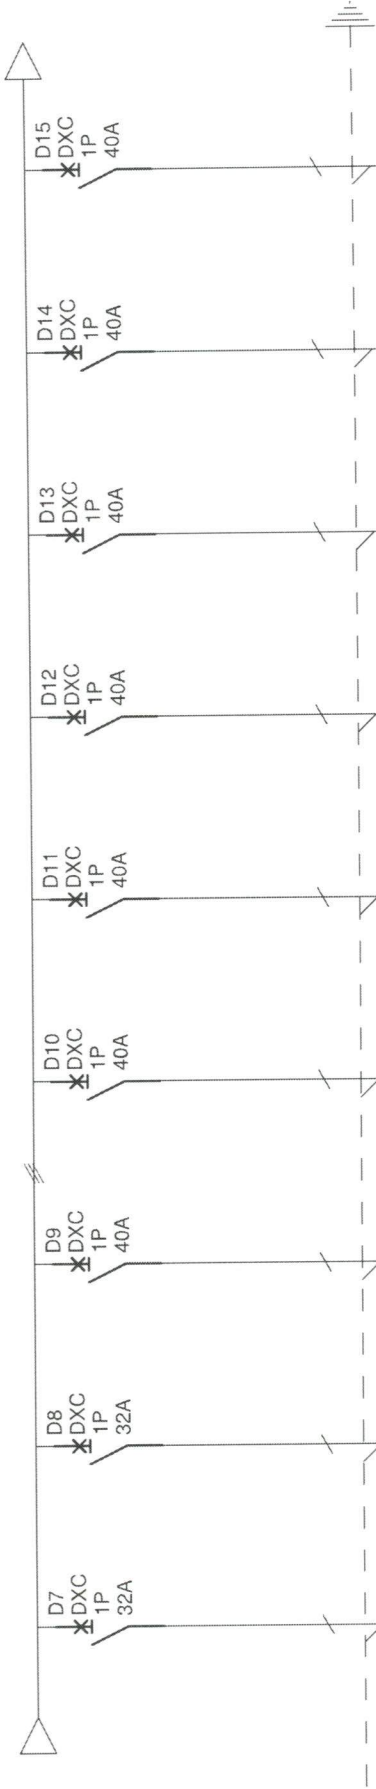

Berendezés jelölő	D7	D8	D9	D10	D11	D12	D13	D14	D15	
Sorkapocs jelölő	2	3	6	7	8	11	12	13	16	
Megnevezés	Szinti Elosztó Alagsor	Szinti Elosztó Alagsor	MMFSZT. Szinti Elosztó	MMFSZT. Szinti Elosztó	MMFSZT. Szinti Elosztó	I.em Szinti Elosztó	I.em Szinti Elosztó	I.em Szinti Elosztó	Tetőtér Szinti Elosztó	
Nullázás										
Fázis										
Kábel méret	10mm2	10mm2	16mm2	16mm2	16mm2	16mm2	16mm2	16mm2	16mm2	

NavNgo Irodaház Budapest I. Bérc u. 16		0,4 KV FŐELOSZTÓ MEGVALÓSULÁSI TERVE					Projekt		02		C		F				
		Elosztó egyvonalas kapcsolási rajza					Ellenőrizte		Albert József					B		E	
							Dátum:		2008.09.25.					Rajzoló:		HC-NET KFT	
																A	

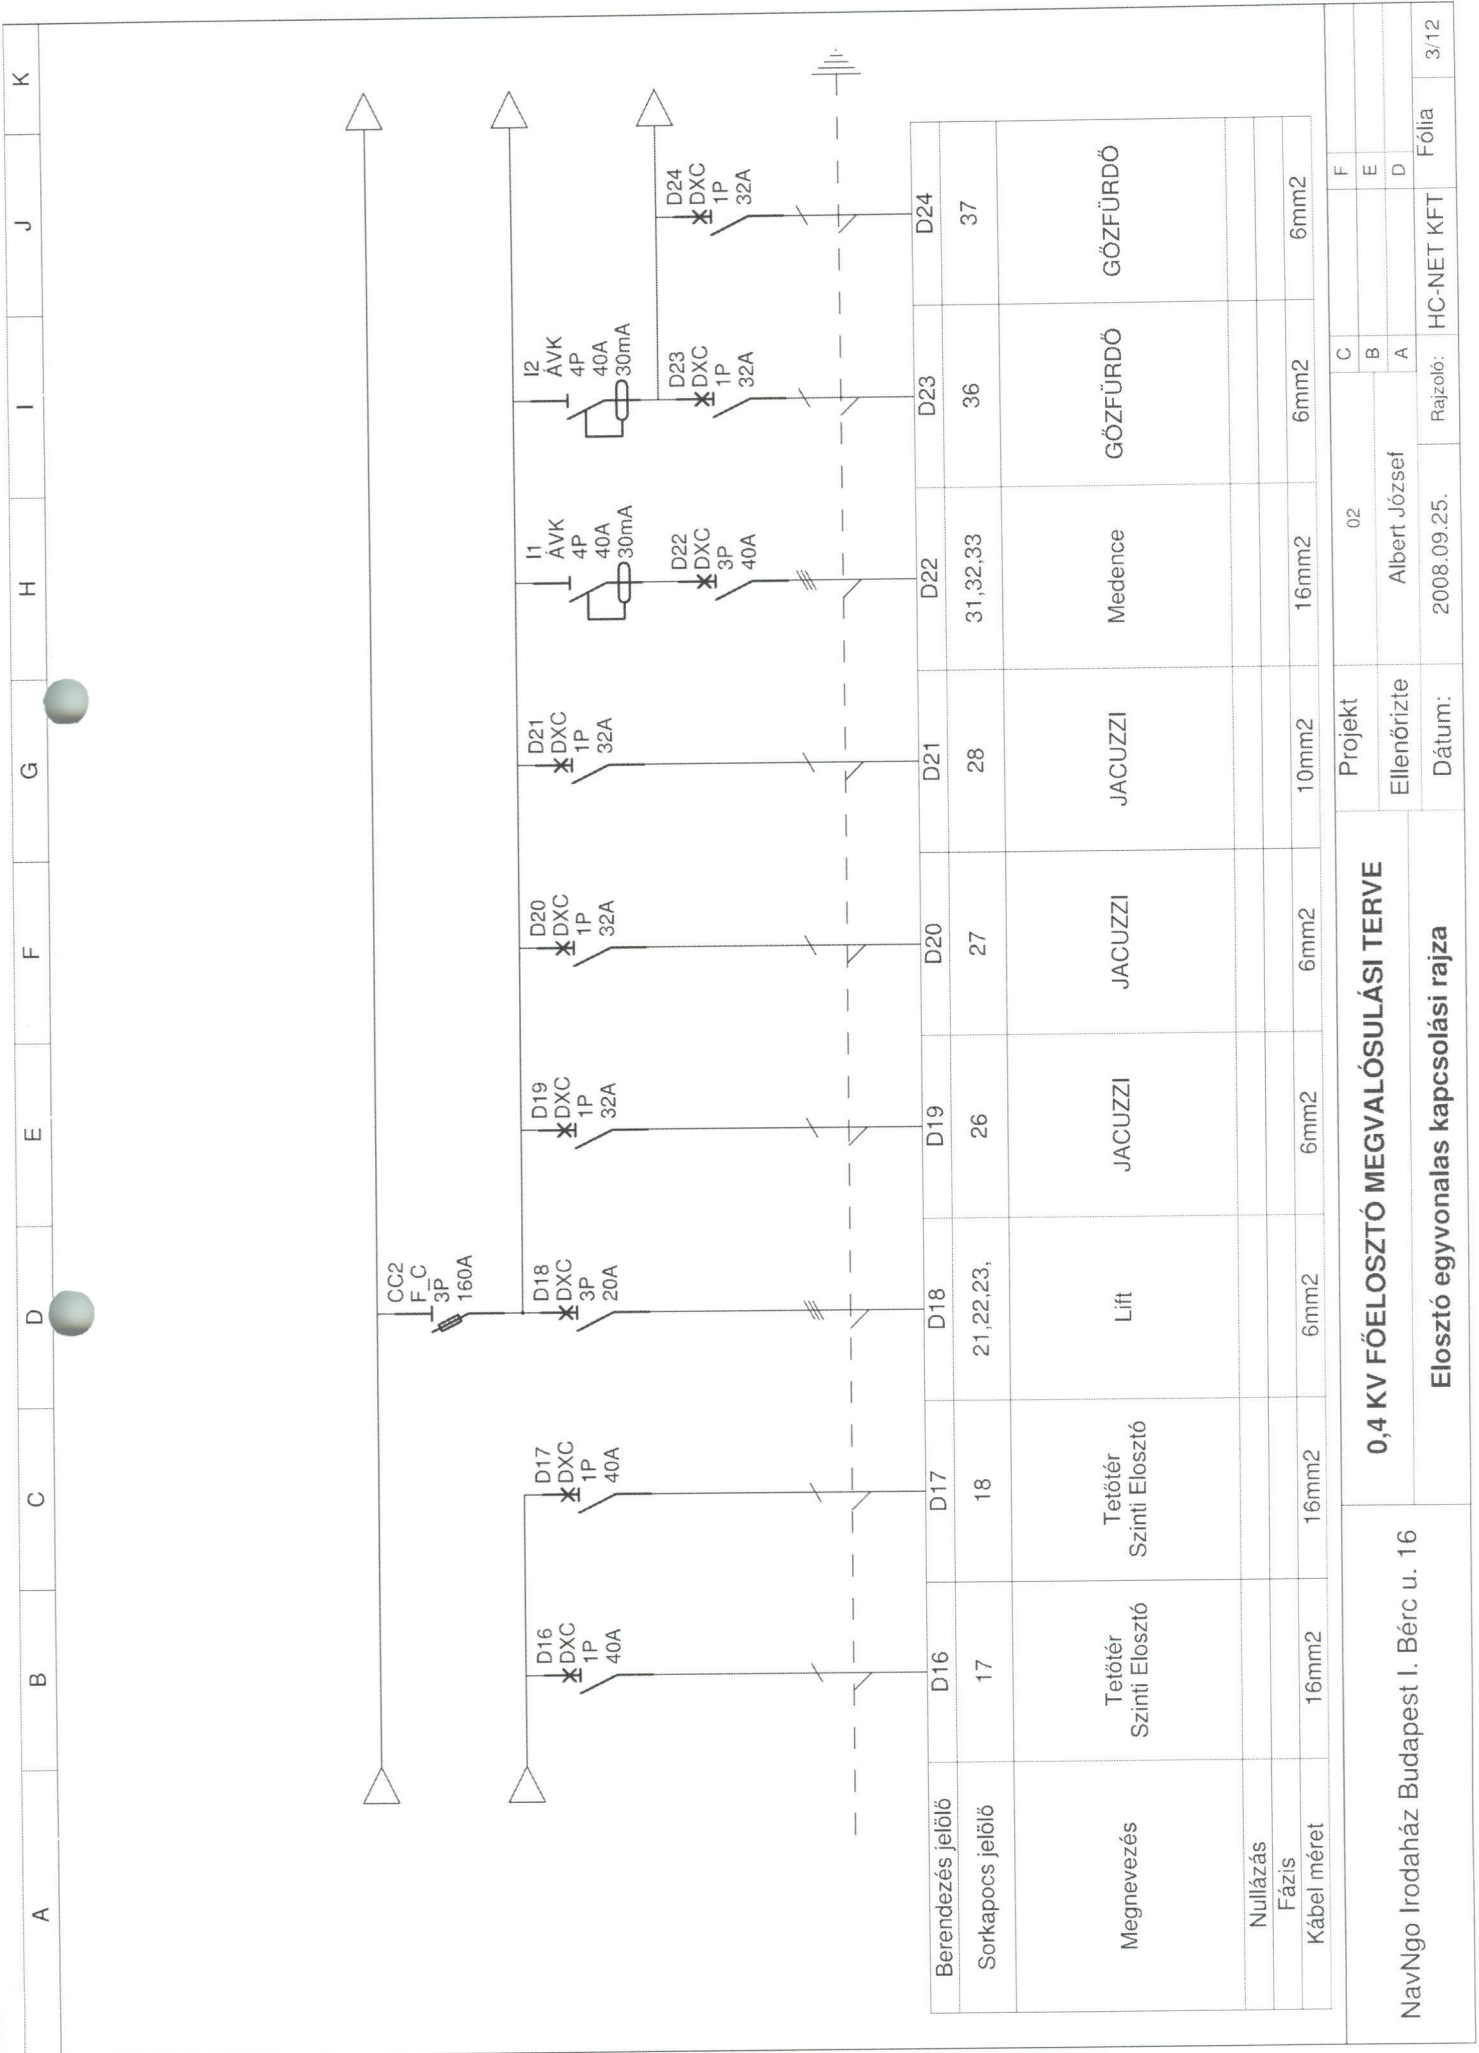


0,4 KV FŐELOSZTÓ MEGVALÓSULÁSI TERVE

NavNgo Irodaház Budapest I. Bérc u. 16

Elosztó egyvonalas kapcsolási rajza


Projekt		02	
Ellenőrizte		Albert József	
Dátum:		2008.09.25.	
Rajzoló:		HC-NET KFT	
		Fólia	
		3/12	

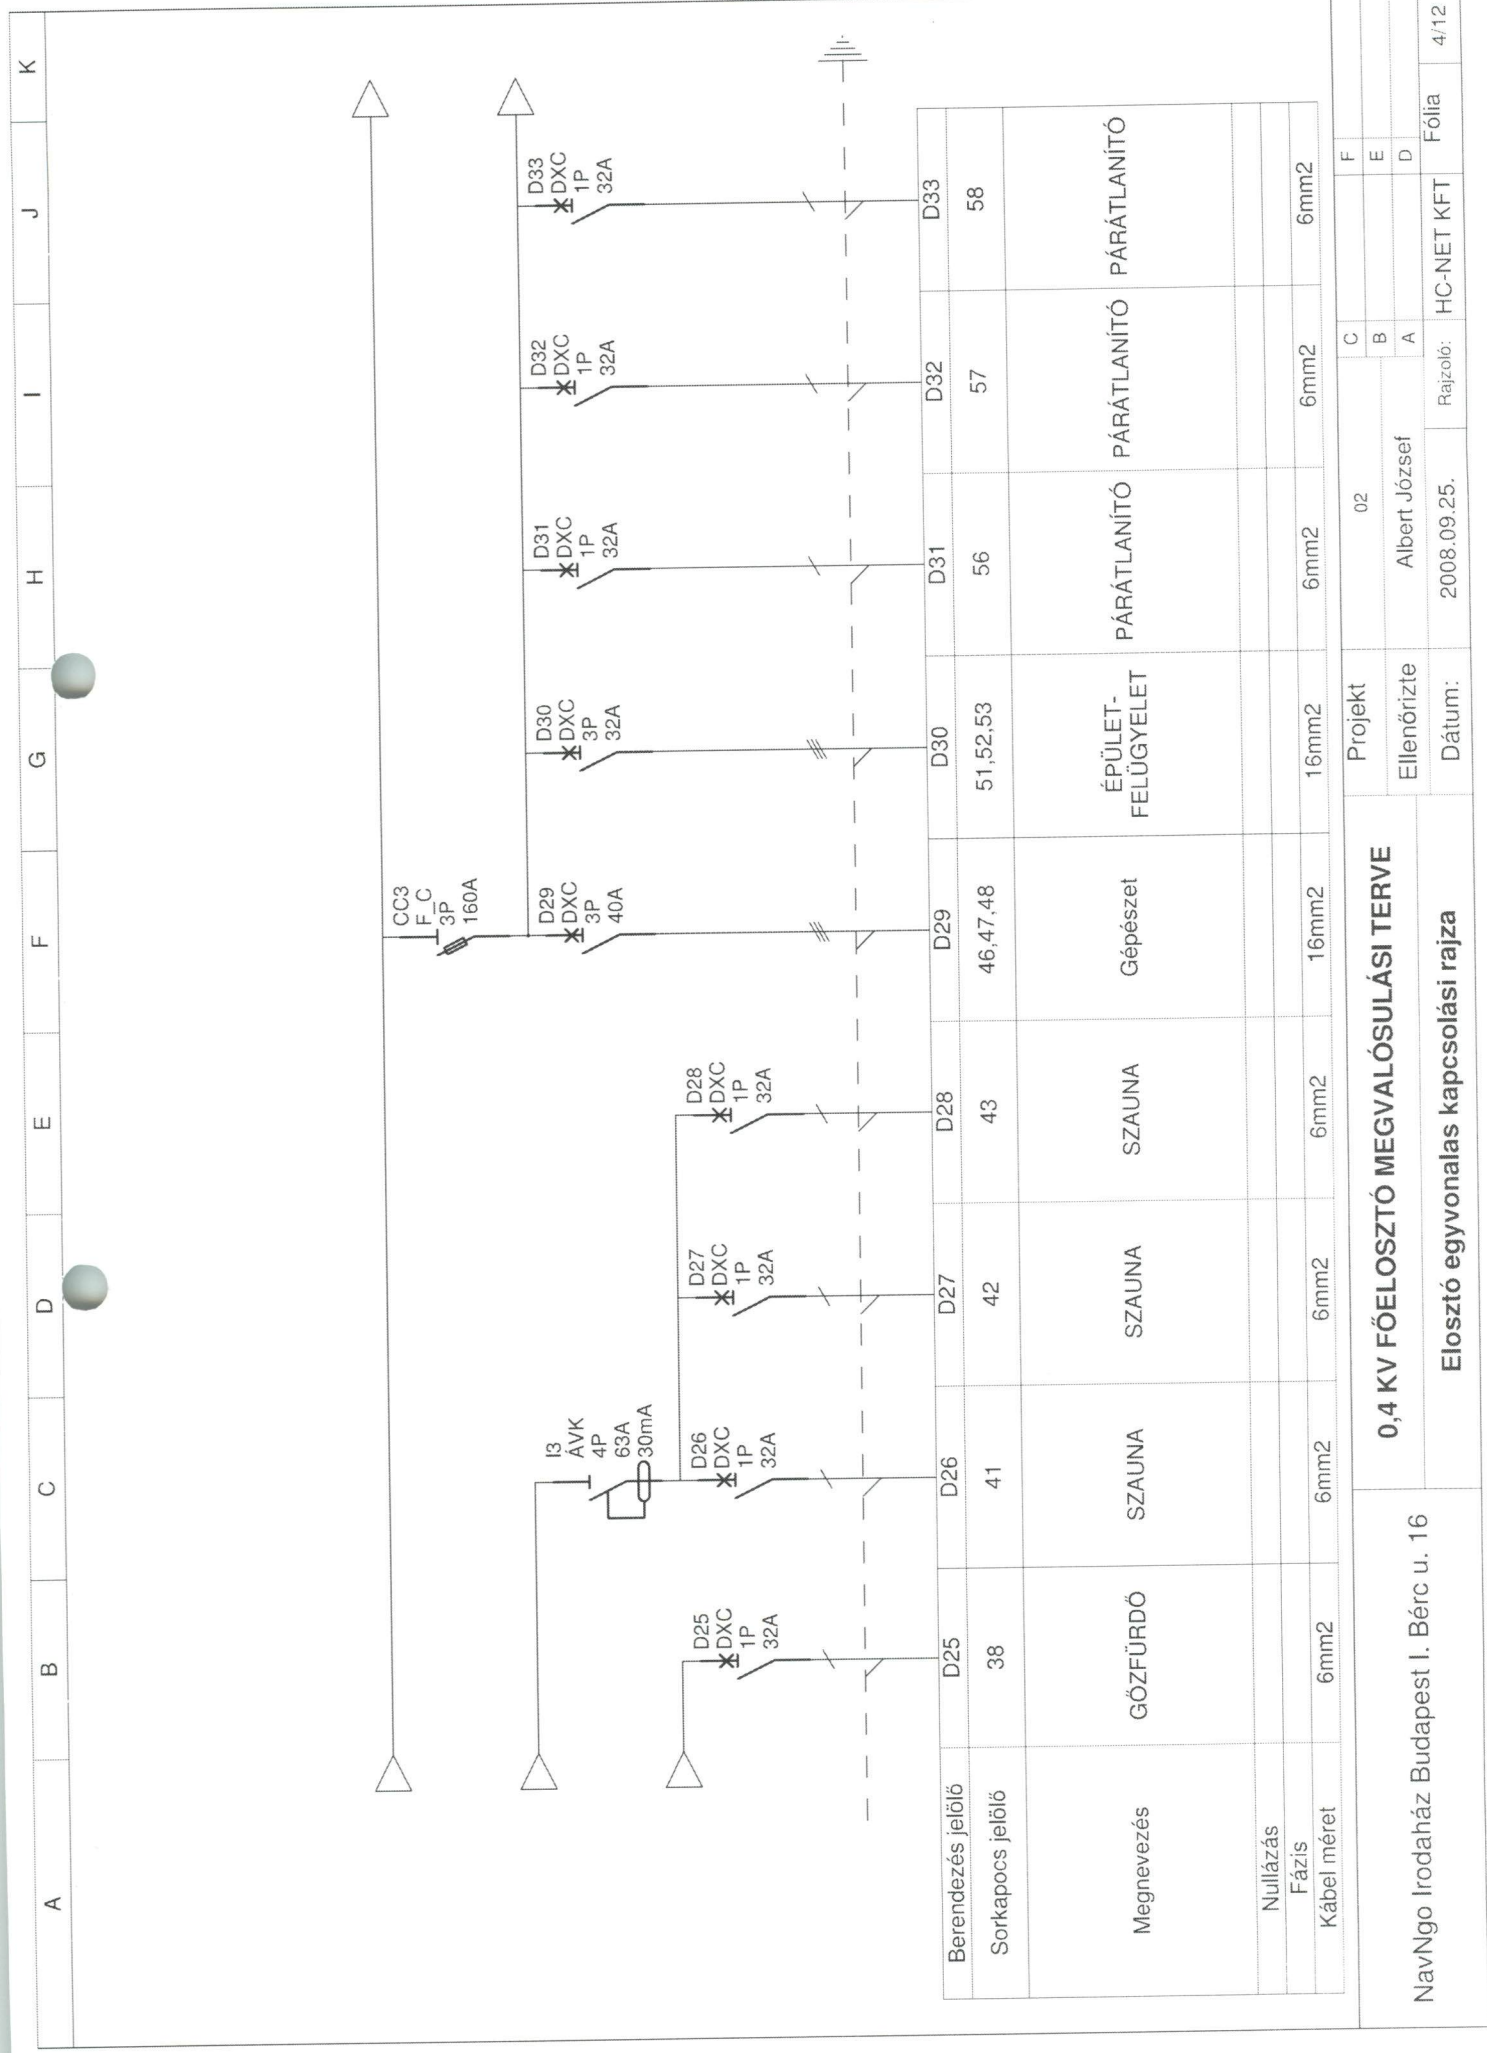

Berendezés jelölő	D25	D26	D27	D28	D29	D30	D31	D32	D33	
Sorkapocs jelölő	38	41	42	43	46,47,48	51,52,53	56	57	58	
Megnevezés	GŐZFÜRDŐ	SZAUNA	SZAUNA	SZAUNA	Gépészet	ÉPÜLET-FELÜGYELET	PÁRÁTLANÍTÓ	PÁRÁTLANÍTÓ	PÁRÁTLANÍTÓ	
Nullázás										
Fázis										
Kábel méret	6mm2	6mm2	6mm2	6mm2	16mm2	16mm2	6mm2	6mm2	6mm2	

0,4 KV FŐELOSZTÓ MEGVALÓSULÁSI TERVE

Projekt	02	C	F
Ellenőrizte	Albert József	B	E
Dátum:	2008.09.25.	A	D
Rajzoló:	HC-NET KFT		
Fólia	4/12		

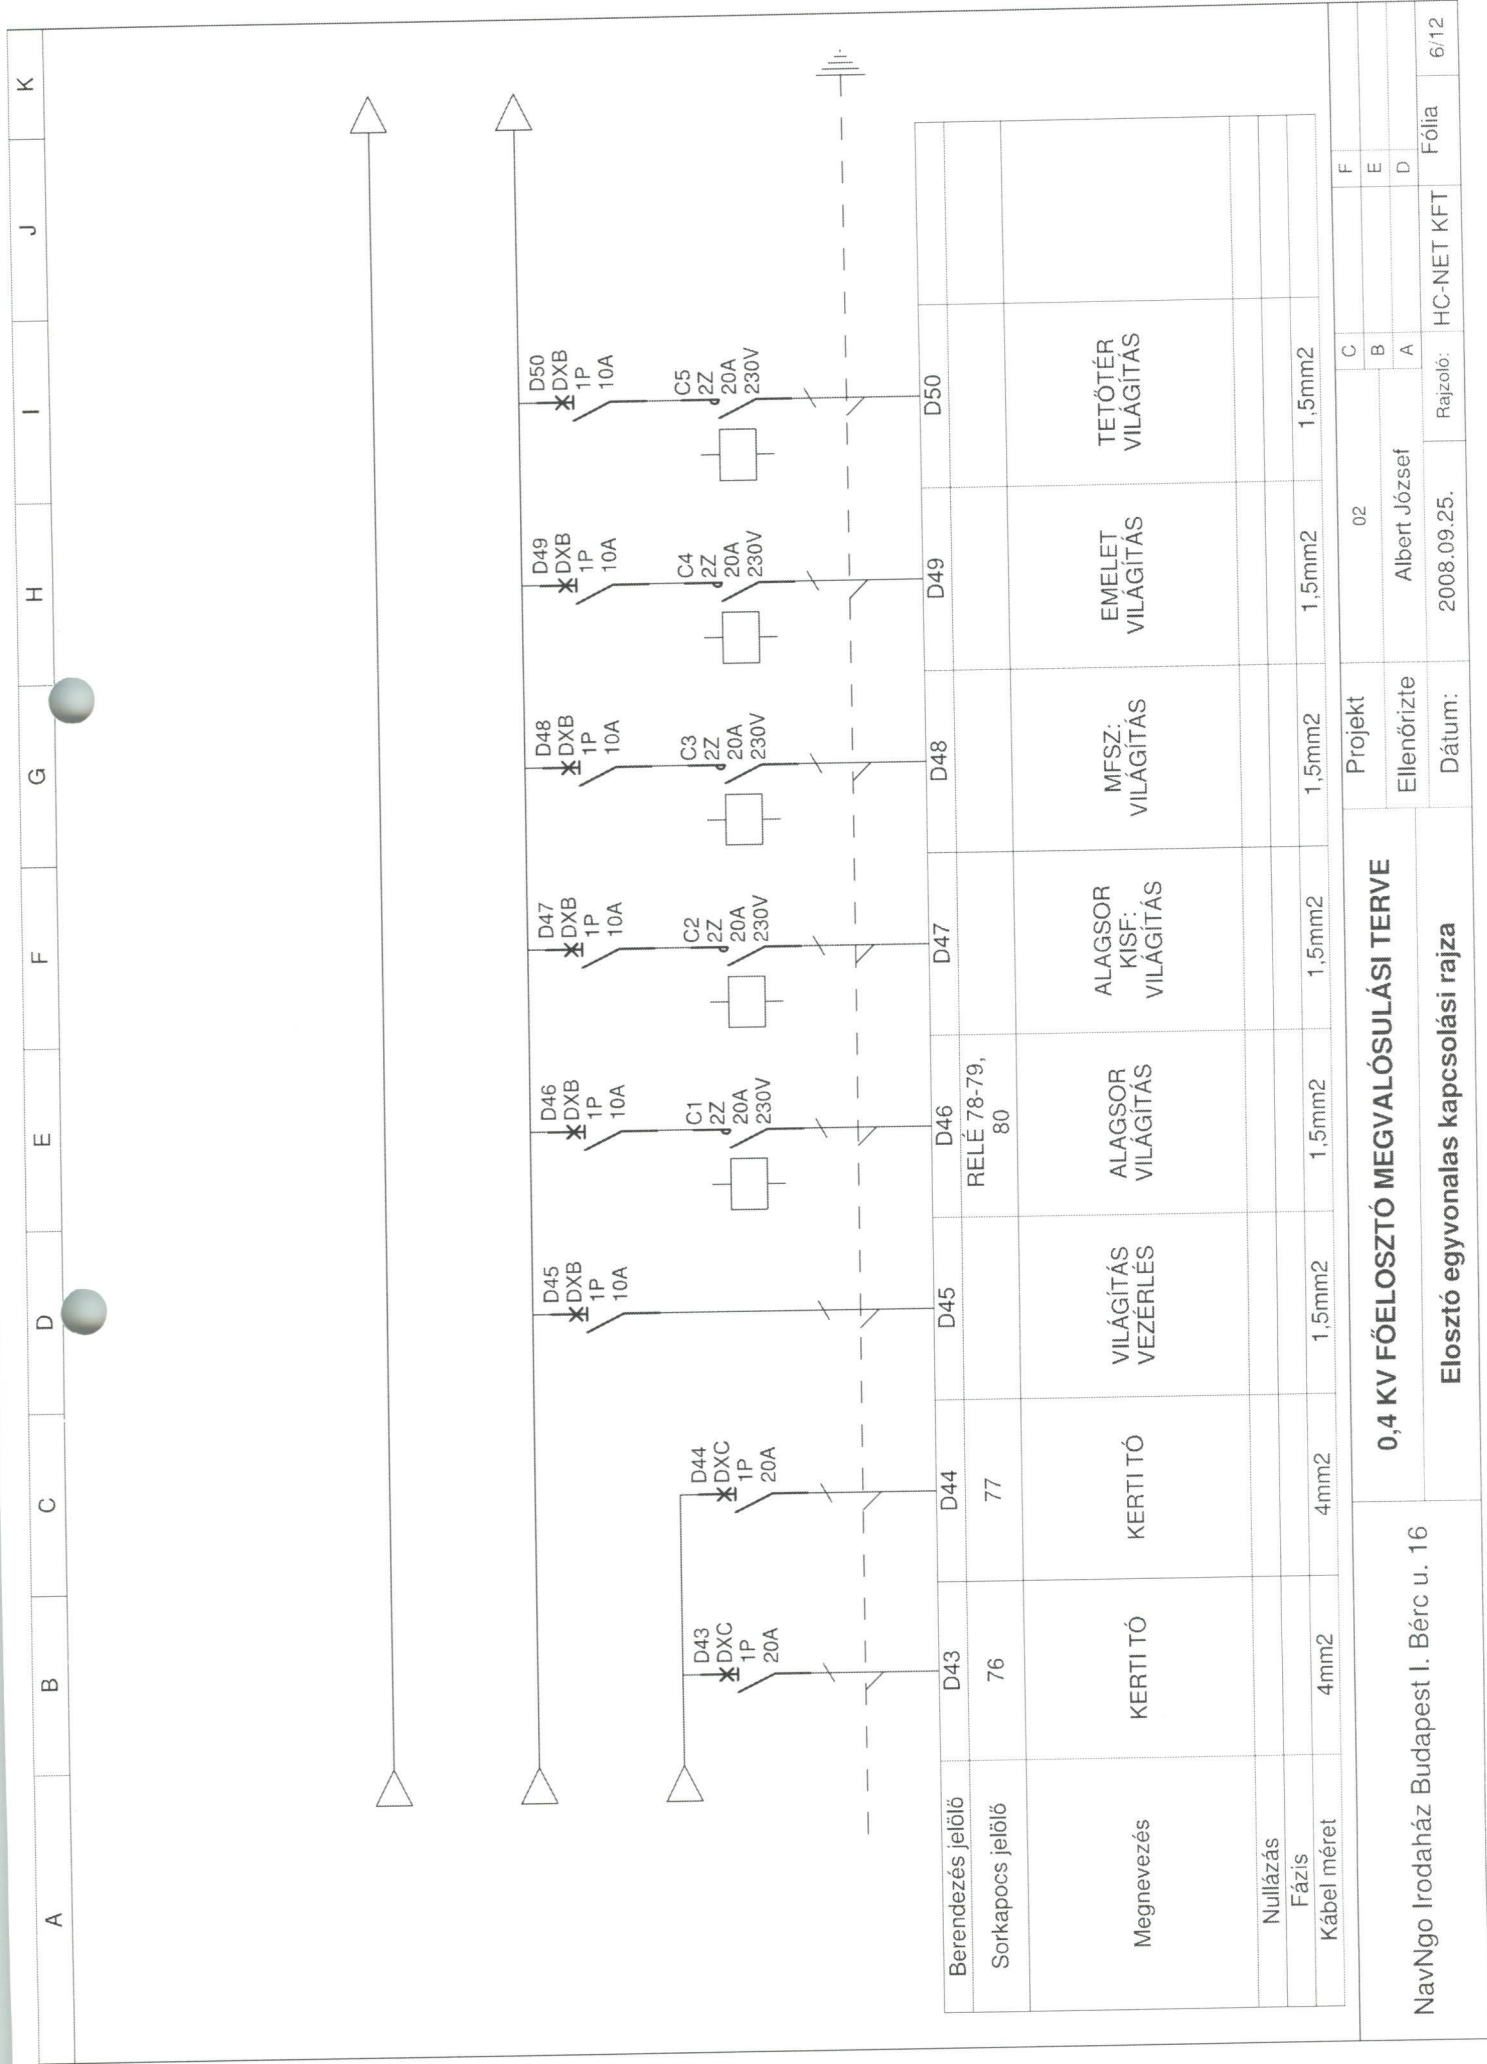


0,4 KV FŐELSZTŐ MEGVALÓSULÁSI TERVE

NavNgo Irodaház Budapest I. Bérc u. 16


Elosztó egyvonalas kapcsolási rajza

Projekt		02		F	
Ellenőrizte		Albert József		E	
Dátum:		2008.09.25.		D	
Rajzoló:		HC-NET KFT		Fólia	
				6/12	

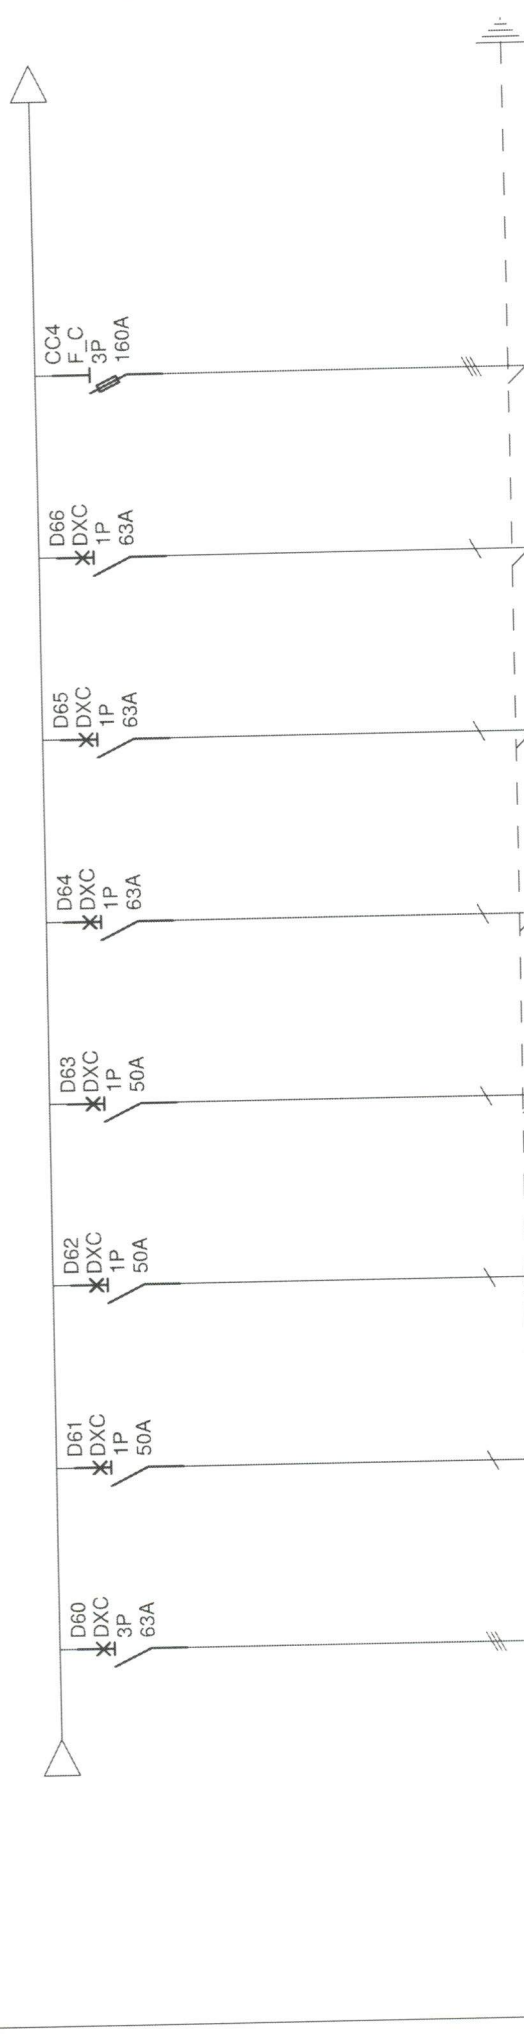

Berendezés jelölő	D60	D61	D62	D63	D64	D65	D66	CC4
Sorkapocs jelölő								
Megnevezés	KÜLTÉRI ELOSZTÓ	ÚT FÜTÉS	ÚT FÜTÉS	ÚT FÜTÉS	KÜLTÉRI ELOSZTÓ	KÜLTÉRI ELOSZTÓ	KÜLTÉRI ELOSZTÓ	KLIMA
Nullázás								
Fázis								
Kábel méret	25mm ²	16mm ²	16mm ²	16mm ²	25mm ²	25mm ²	25mm ²	70mm ²

0,4 KV FŐELOSZTÓ MEGVALÓSULÁSI TERVE				Projekt				F			
Elosztó egyvonalas kapcsolási rajza				Ellenőrizte				B			
				Dátum:				D			
NavNgo Irodaház Budapest I. Bérc u. 16				Rajzoló:				HC-NET KFT			
				2008.09.25.				Fólia			
								8/12			

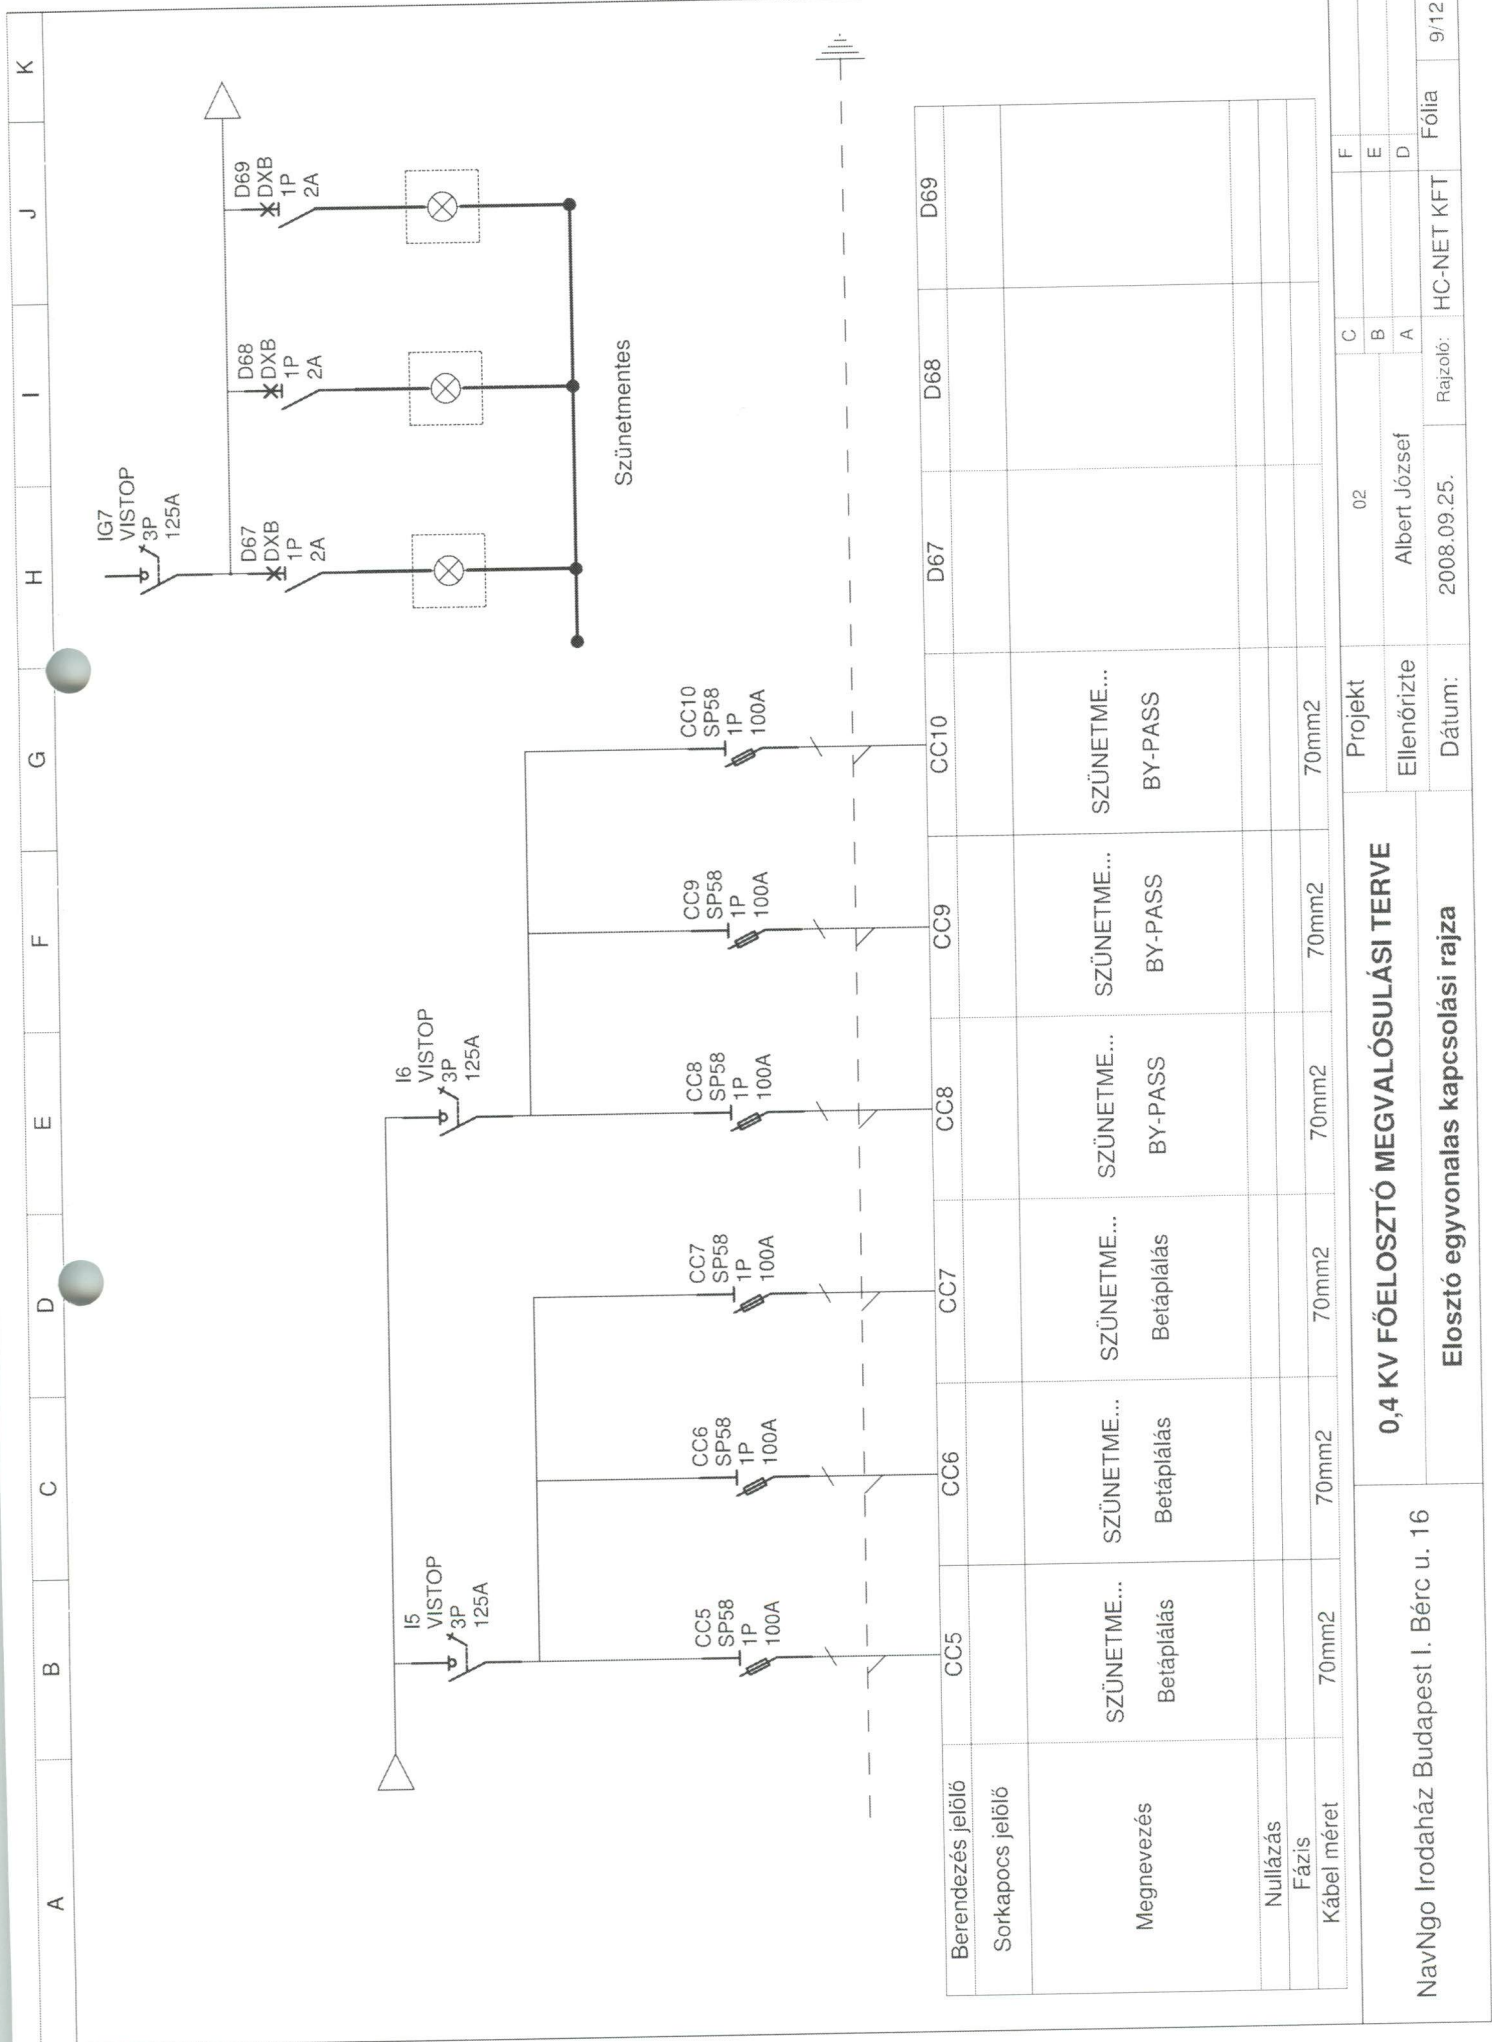


0,4 KV FŐELOSTÓ MEGVALÓSULÁSI TERVE

NavNgo Irodaház Budapest I. Bérc u. 16

Elosztó egyvonalas kapcsolási rajza

Projekt	02	C	F
Ellenőrizte	Albert József	B	E
Dátum:	2008.09.25.	A	D
	Rajzoló:	HC-NET KFT	Fólia
			9/12

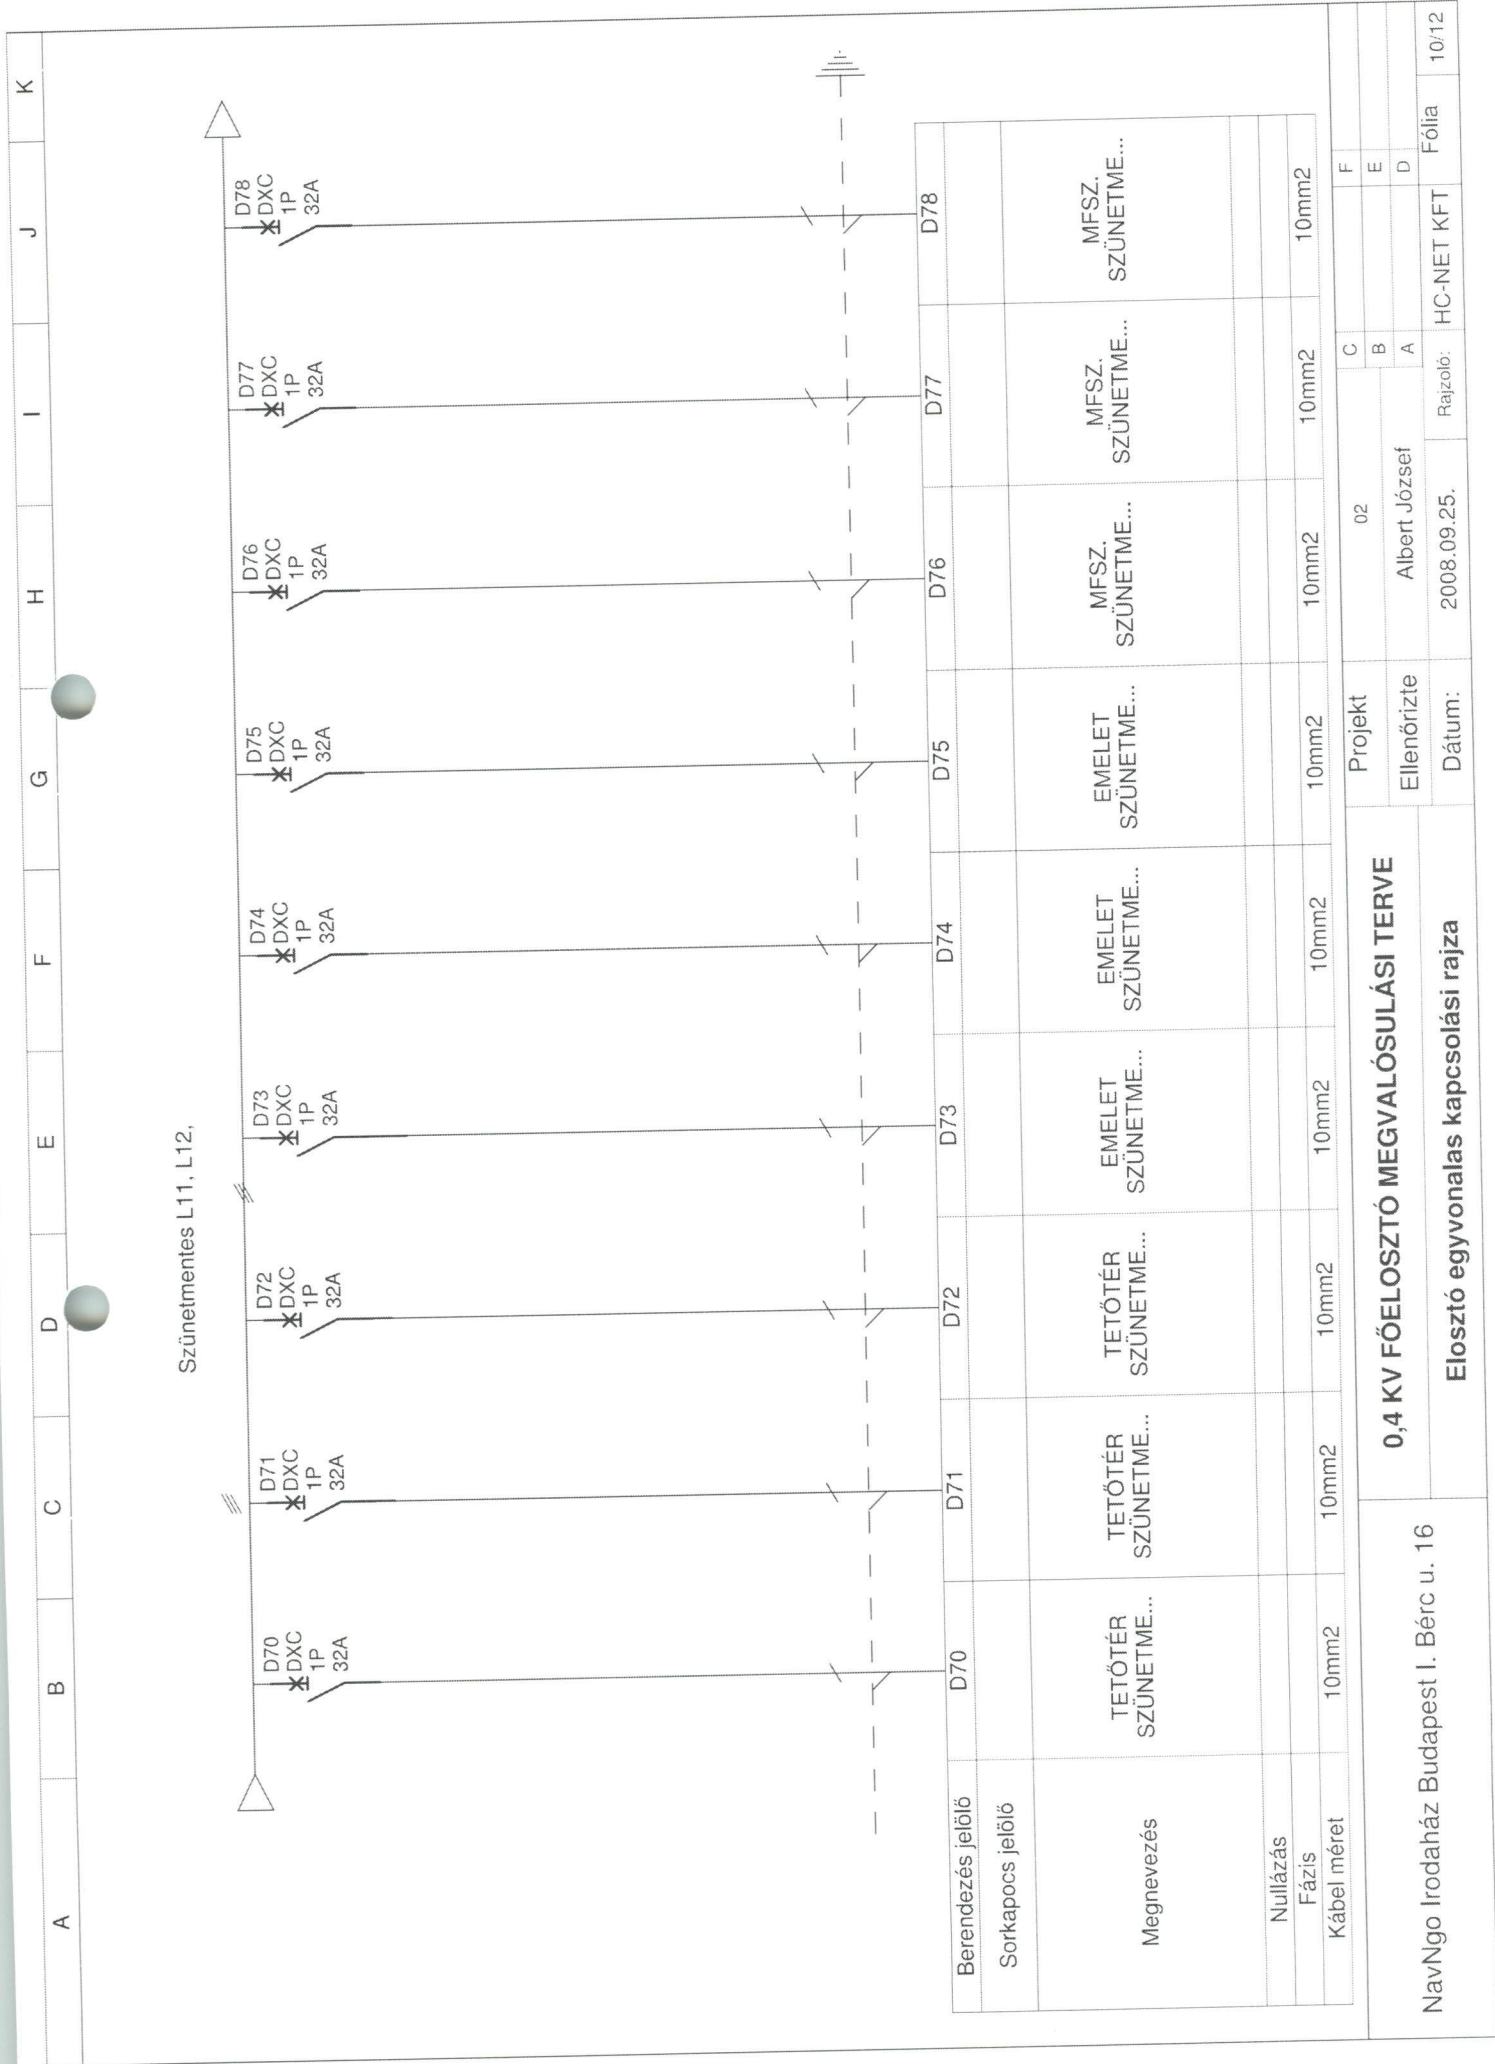

0,4 KV FŐELOSTÓ MEGVALÓSULÁSI TERVE

NavNgo Irodaház Budapest I. Bérc u. 16


Elosztó egyvonalas kapcsolási rajza

Projekt
Ellenőrizte
Dátum:

02
Albert József
2008.09.25.


Rajzoló:
HC-NET KFT

Fólia
10/12

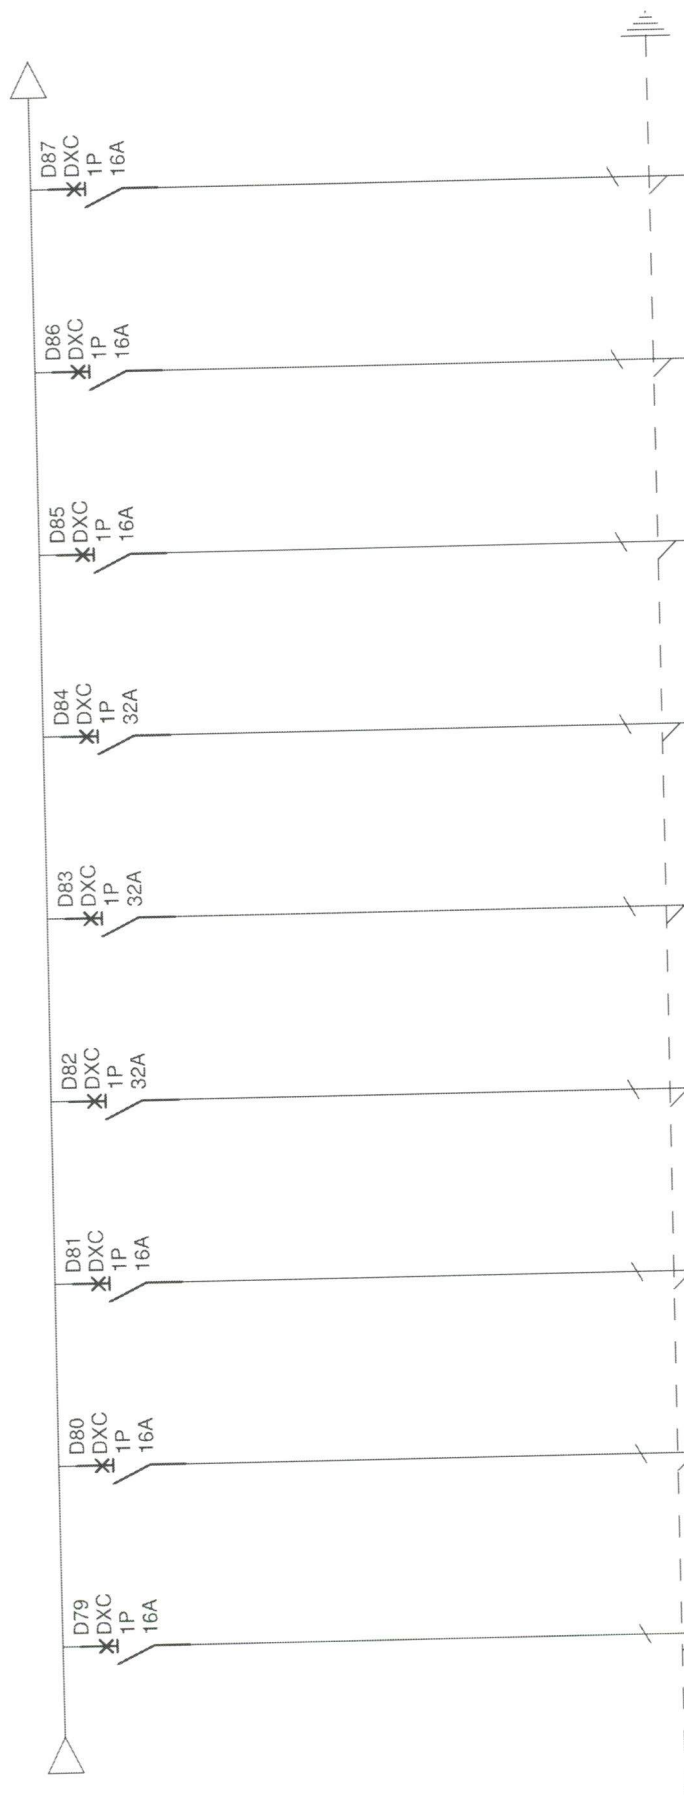


Berendezés jelölő	D79	D80	D81	D82	D83	D84	D85	D86	D87
Sorkapocs jelölő									
Megnevezés	ALAGSOR SZÜNETME...	ALAGSOR SZÜNETME...	ALAGSOR SZÜNETME...	SZERVER	SZERVER	SZERVER	KLÍMA	KLÍMA	KLÍMA
Nullázás									
Fázis									
Kábel méret	2,5mm2	2,5mm2	2,5mm2	10mm2	10mm2	10mm2	2,5mm2	2,5mm2	2,5mm2


NavNgo Irodaház Budapest I. Bérc u. 16		0,4 KV FŐELOSZTÓ MEGVALÓSULÁSI TERVE		Projekt	02	C	
				Ellenőrizte	Albert József	B	E
						A	D
				Dátum:	2008.09.25.	Rajzoló:	HC-NET KFT
		Főosztály kapcsolási rajza					Fólia
							11/12

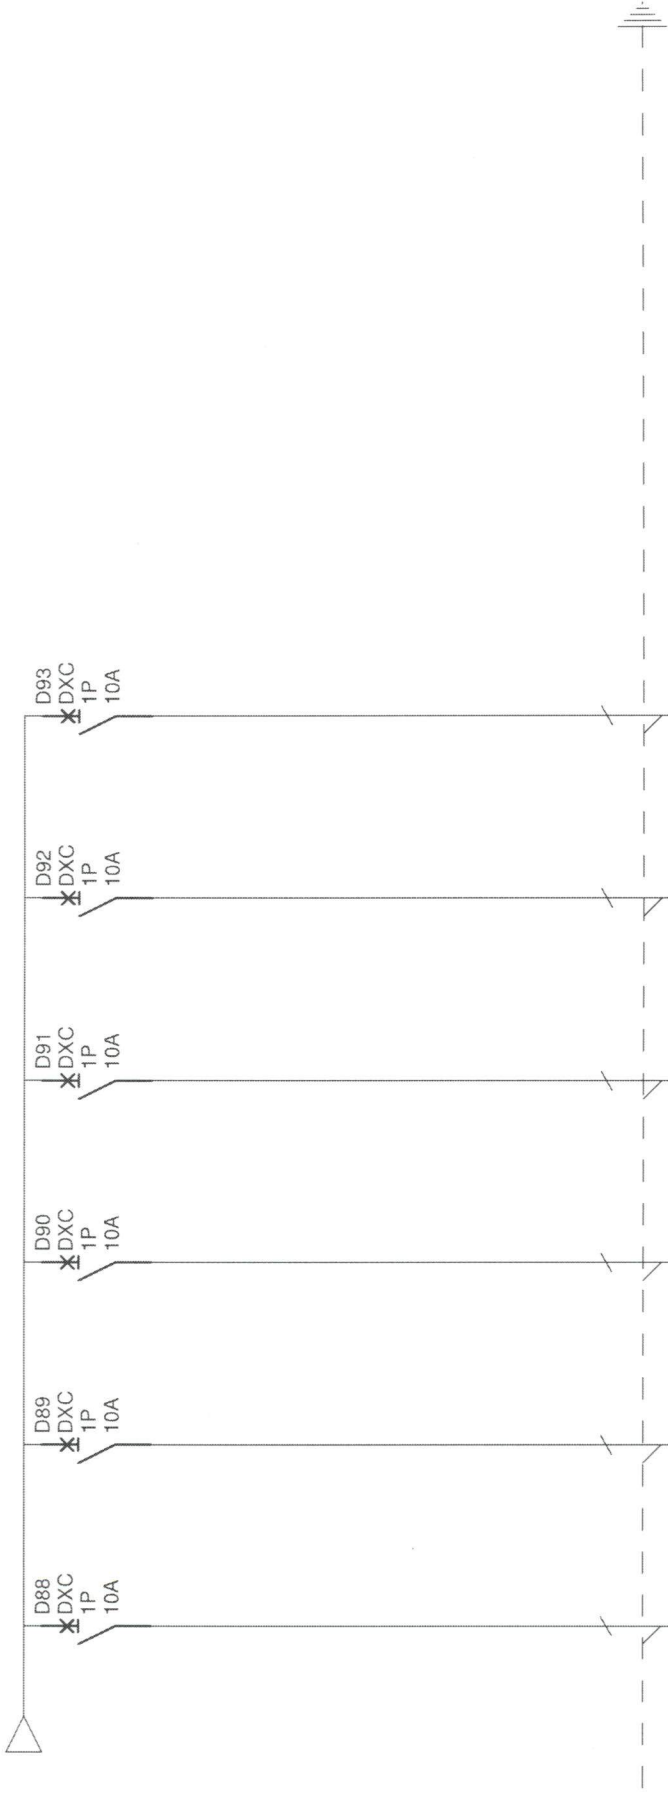


Berendezés jelölő	D88	D89	D90	D91	D92	D93
Sorkapocs jelölő						
Megnevezés	Tartalék	Tartalék	Tartalék	Tartalék	Tartalék	Tartalék
Nullázás						
Fázis						
Kábel méret	2,5mm2	2,5mm2	2,5mm2	2,5mm2	2,5mm2	2,5mm2

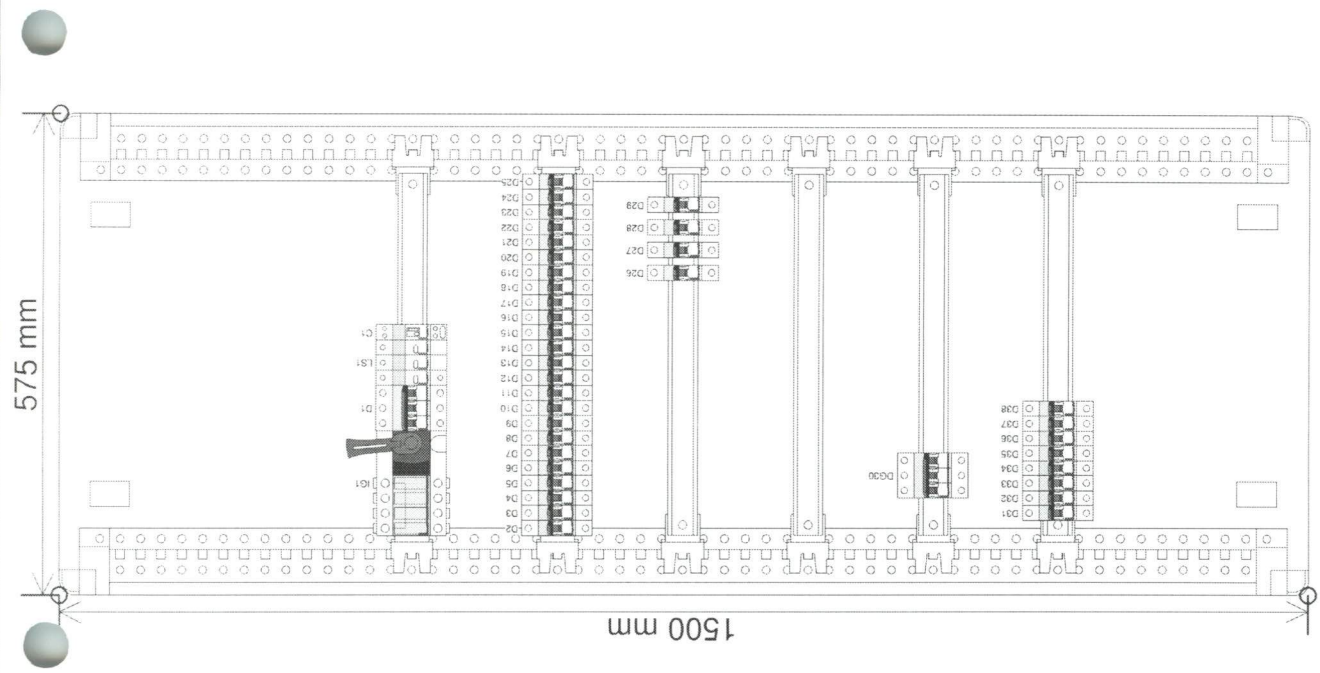



NAVGO_tet
Elosztó egyvonalas kapcsolási rajz

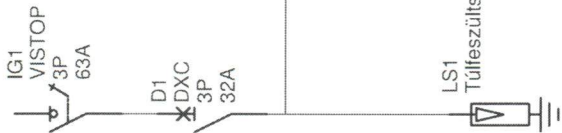


Berendezés jelölő	LS1	D2	D3	D4	D5	D6	D7	D8
Sorkapocs jelölő								
Megnevezés		T6 dug. aljzat	T8 világítás	T7 világítás	T6 világítás	T5 világítás	T4 világítás	EXIT lépcsóház
Nullázás	TN	TN	TN	TN	TN	TN	TN	TN
Fázis		L1	L2	L3	L1	L2	L3	L1
Kábel méret								

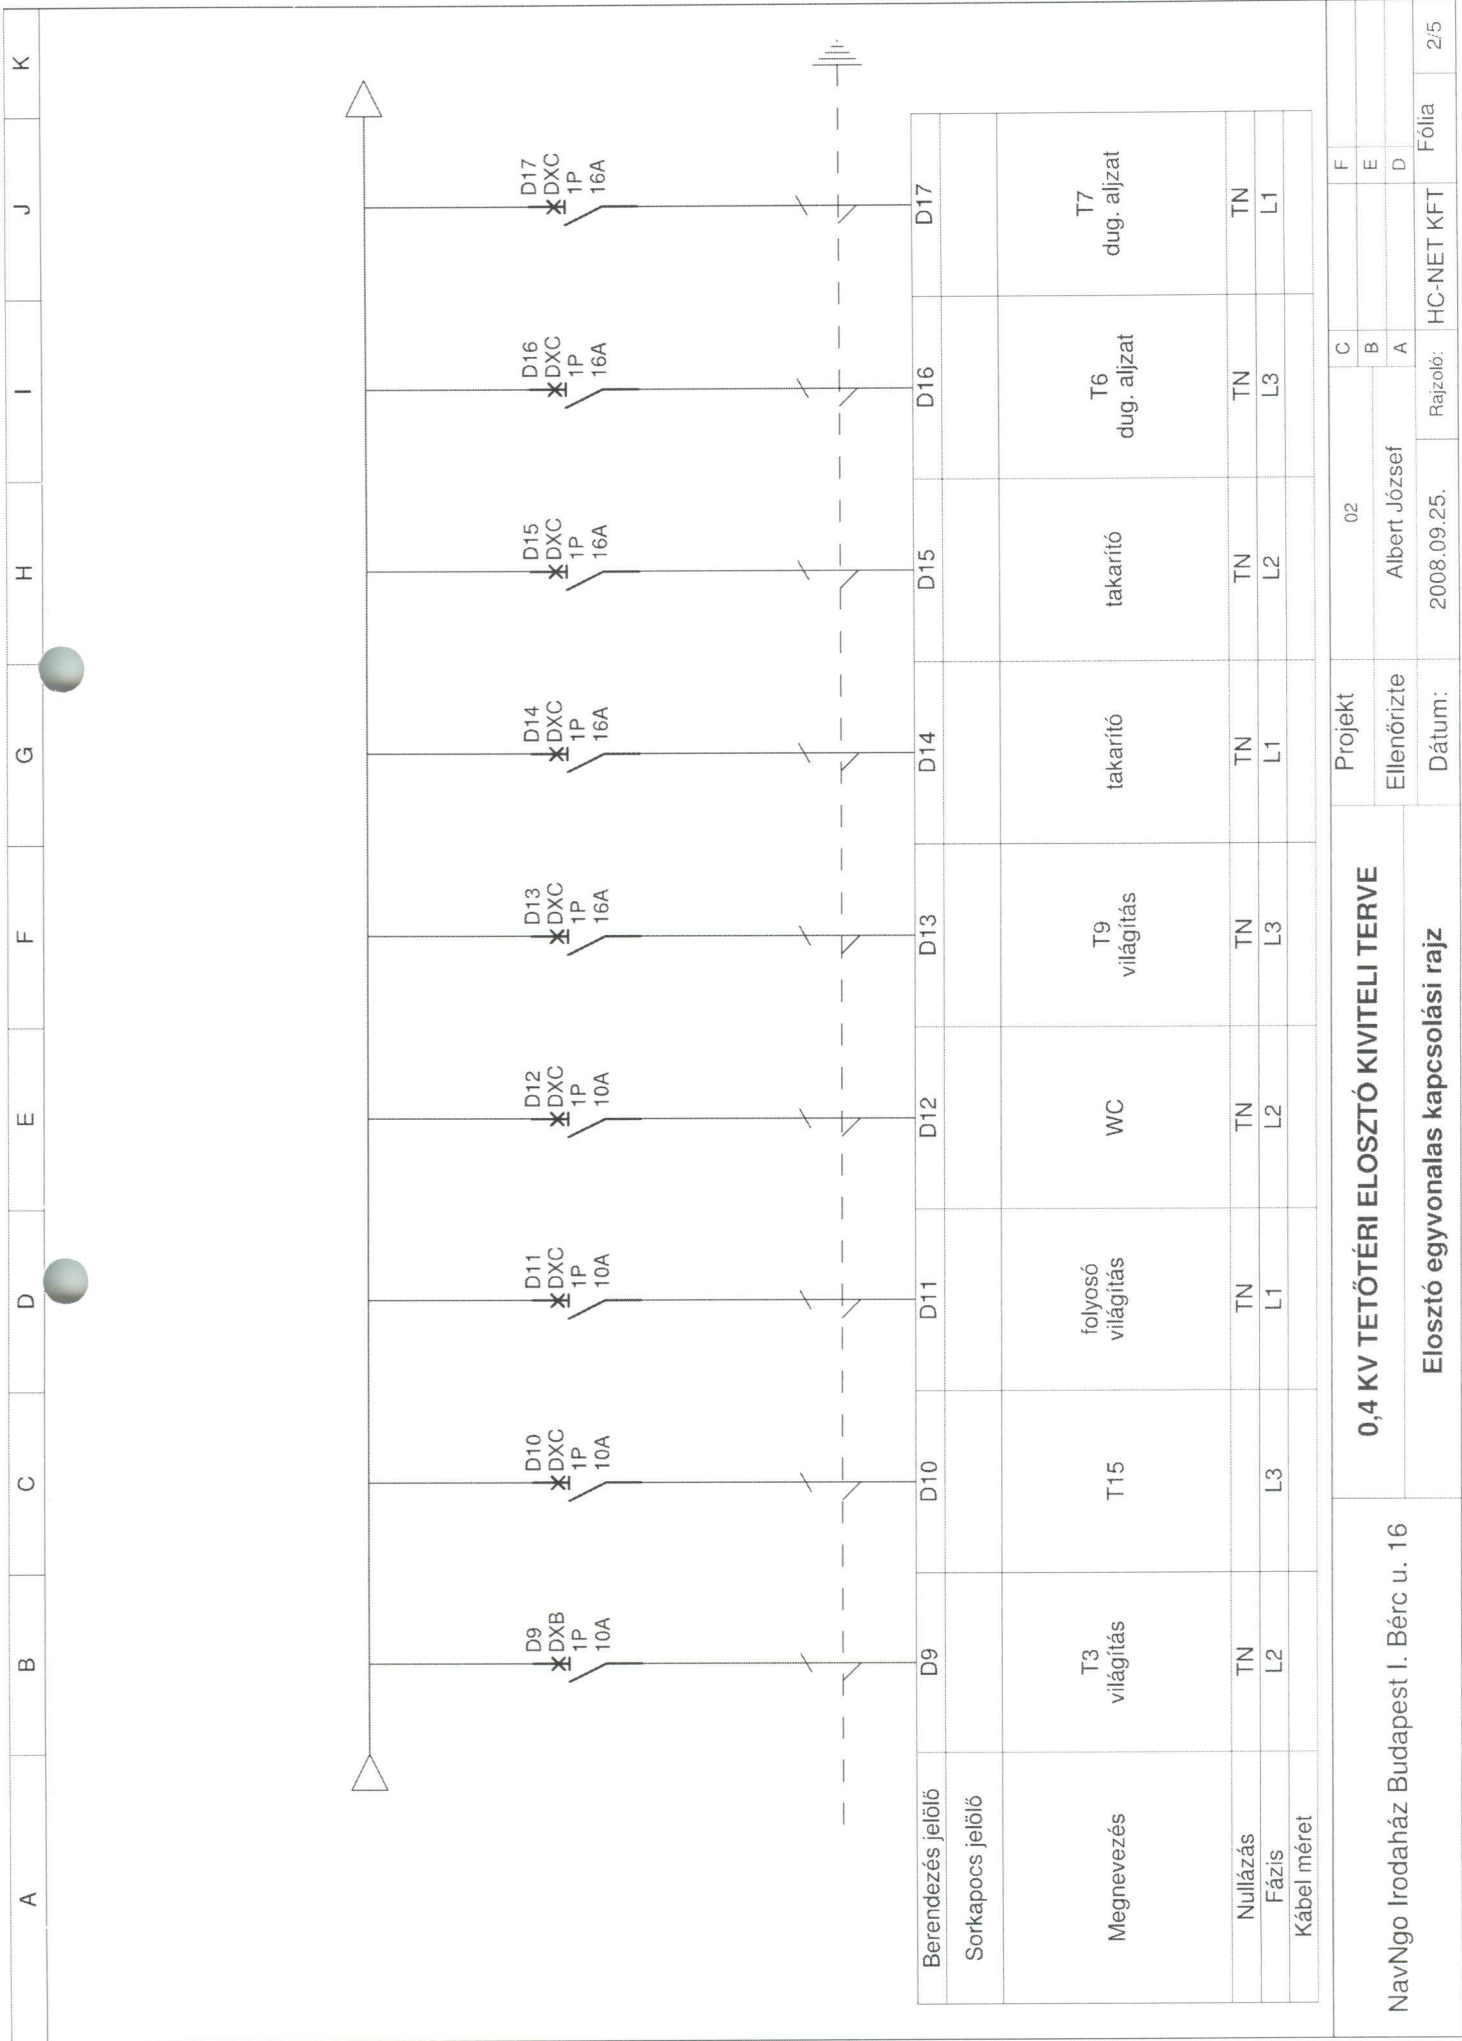


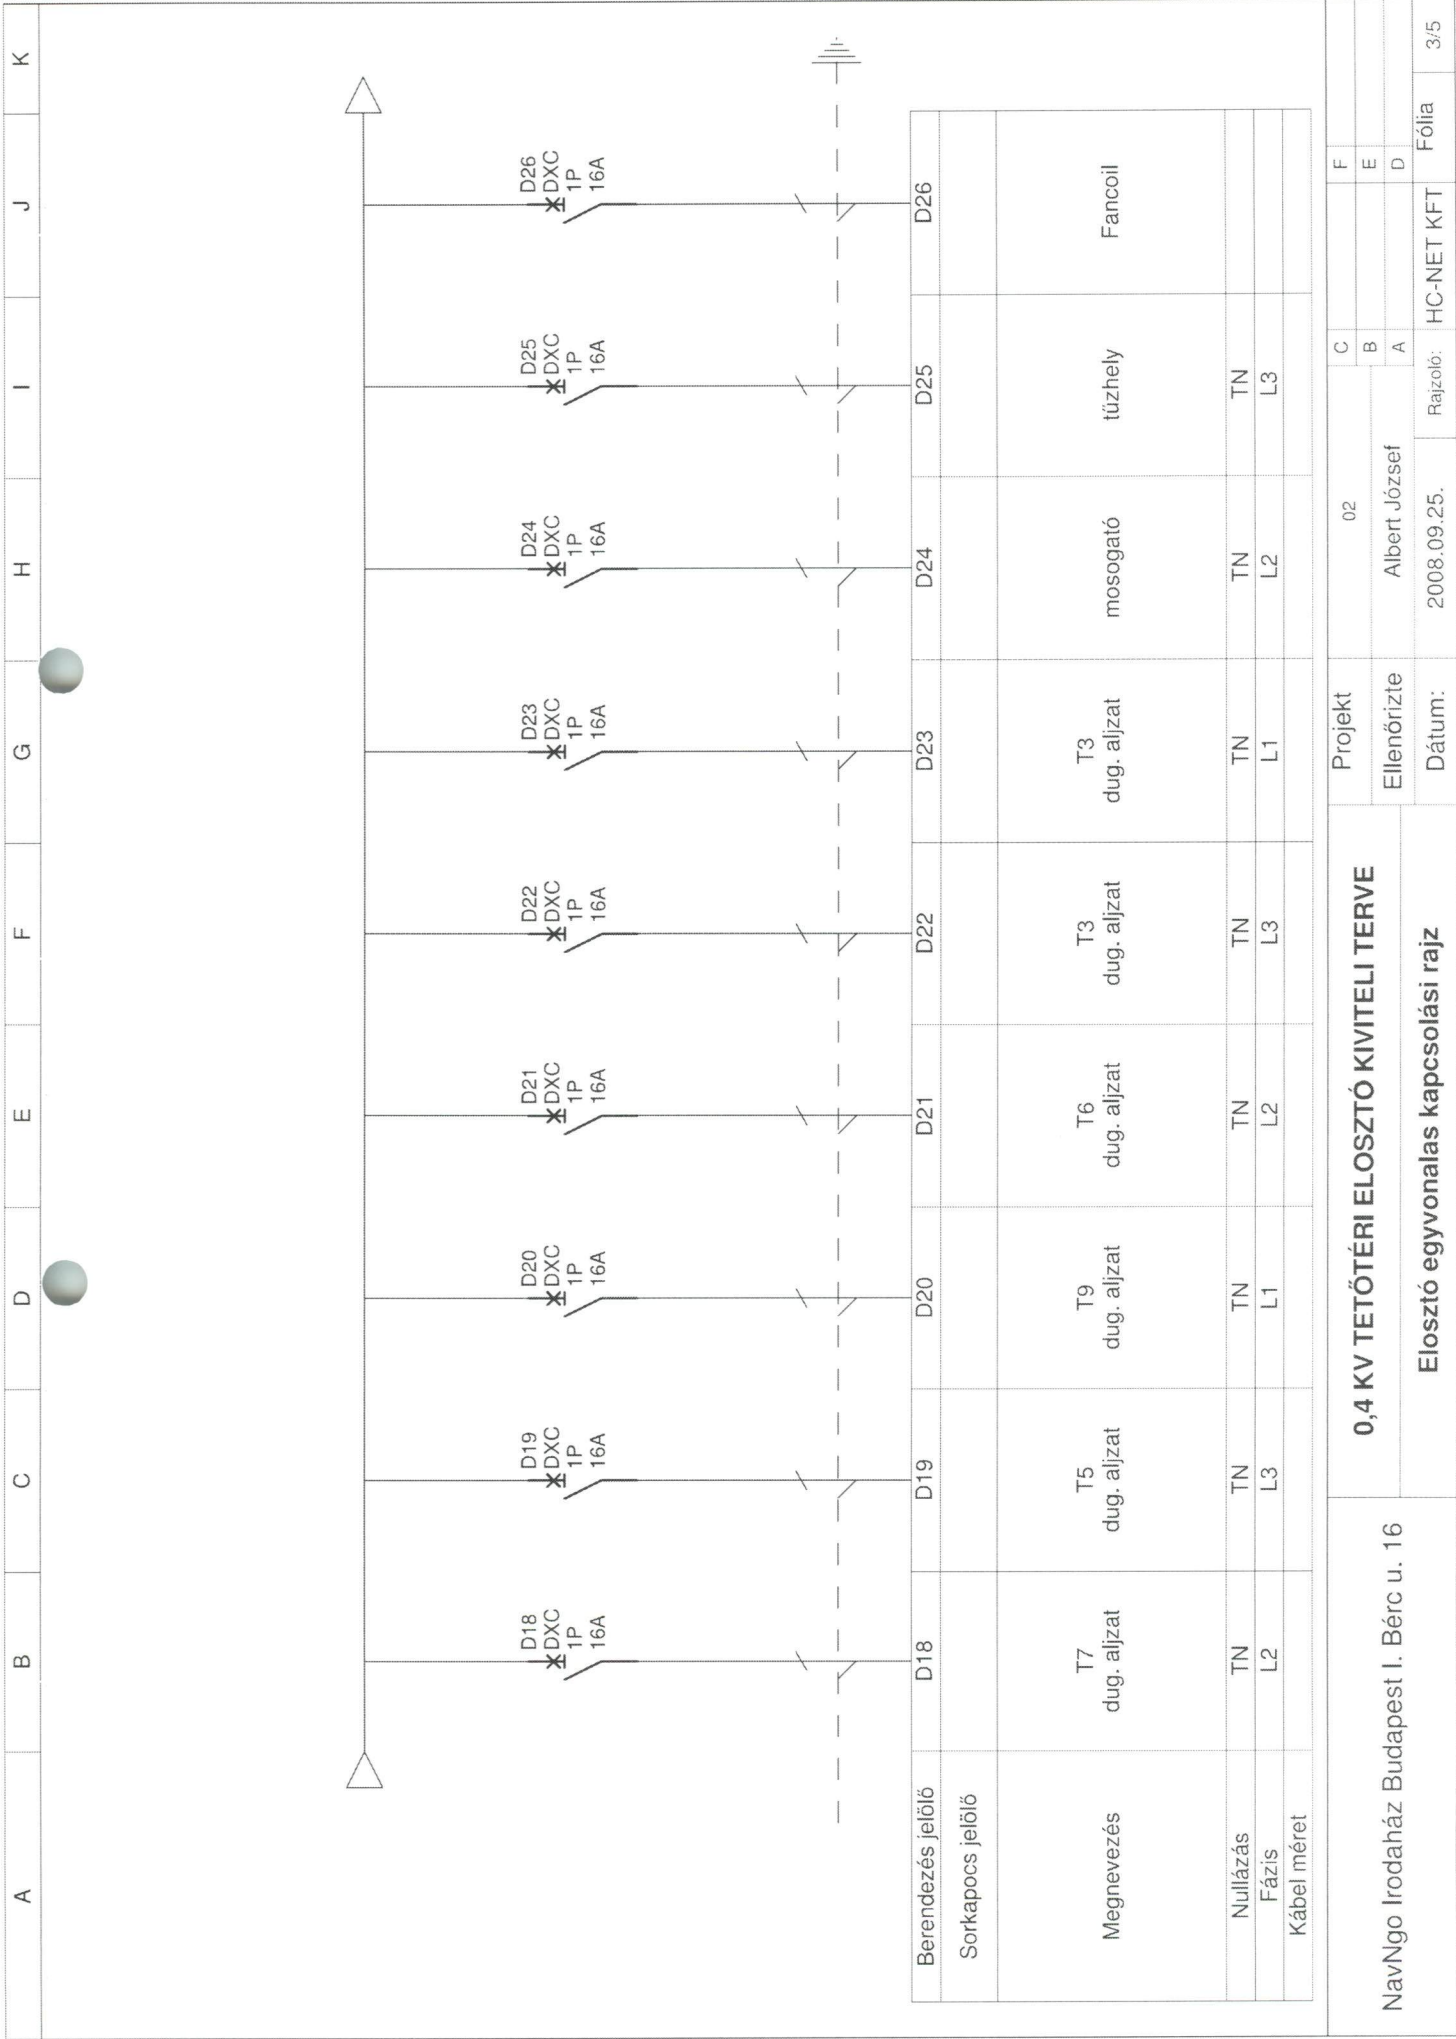


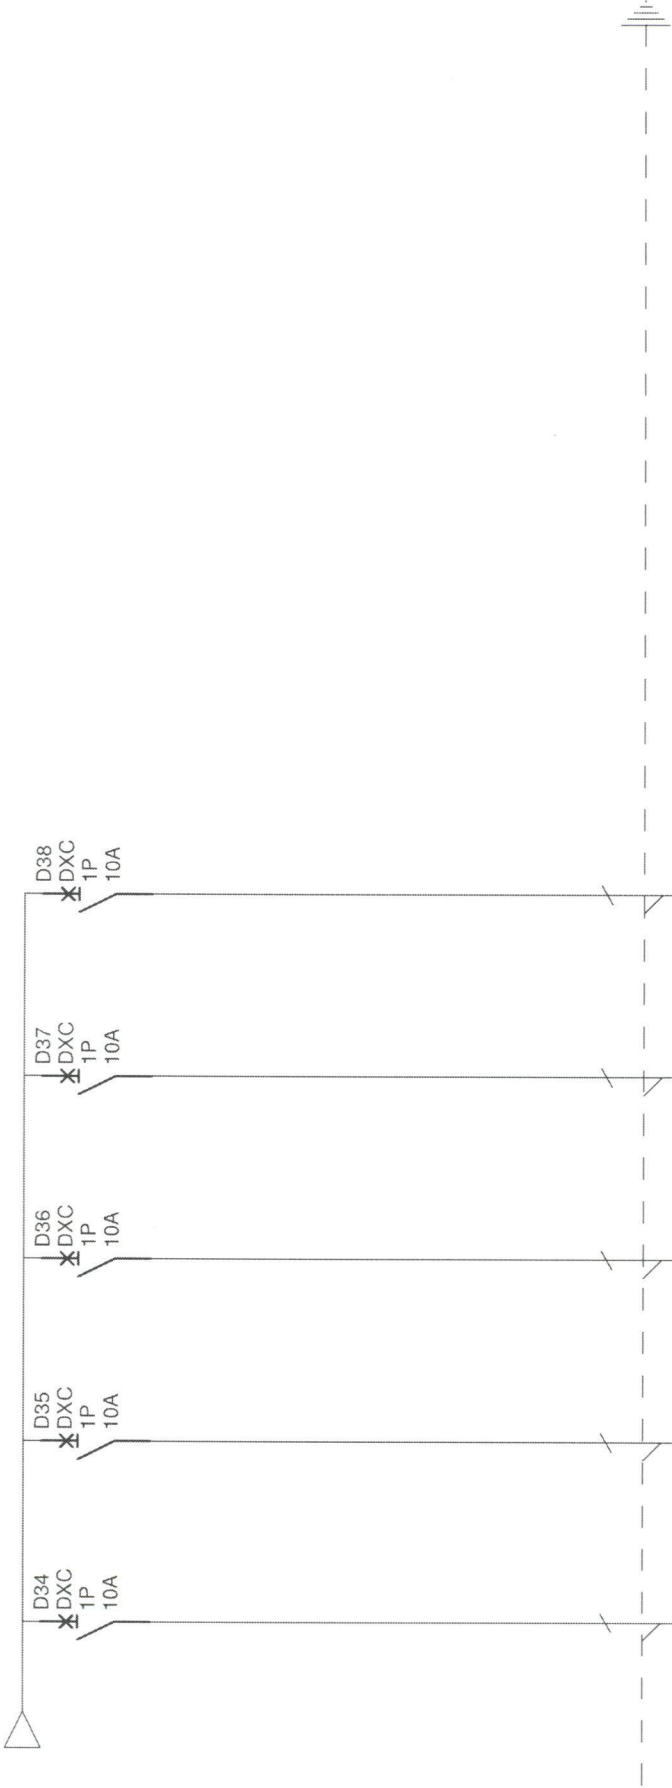



Berendezés jelölő	D34	D35	D36	D37	D38					
Sorkapocs jelölő										
Megnevezés	T7	T8	T6	T6	DECT, Wifi					
Nullázás	TN	TN	TN	TN	TN					
Fázis	L11	L12	L13	L11	L12					
Kábel méret										

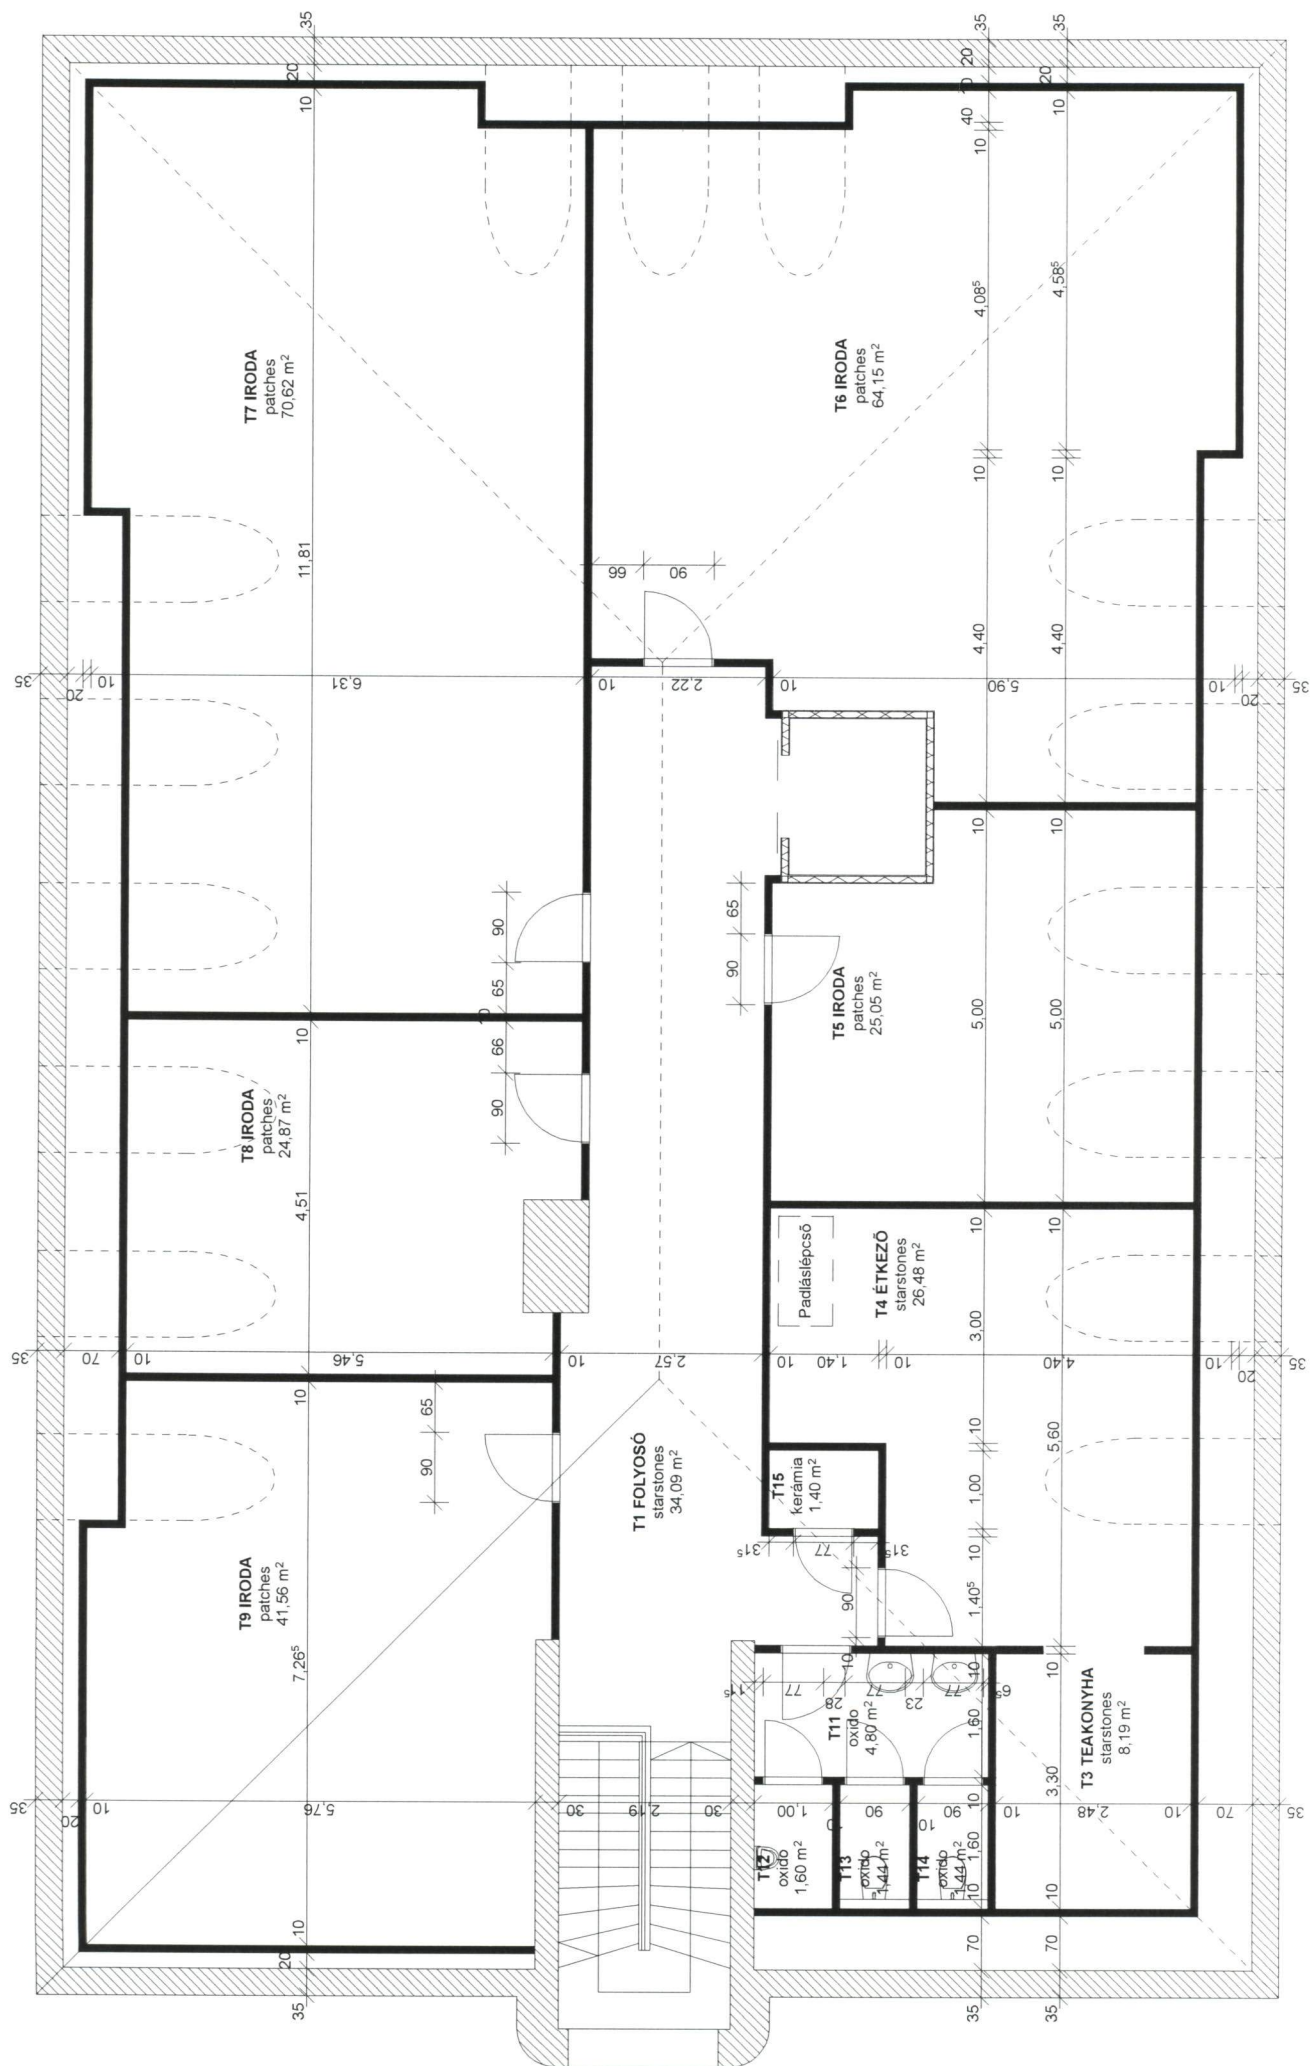


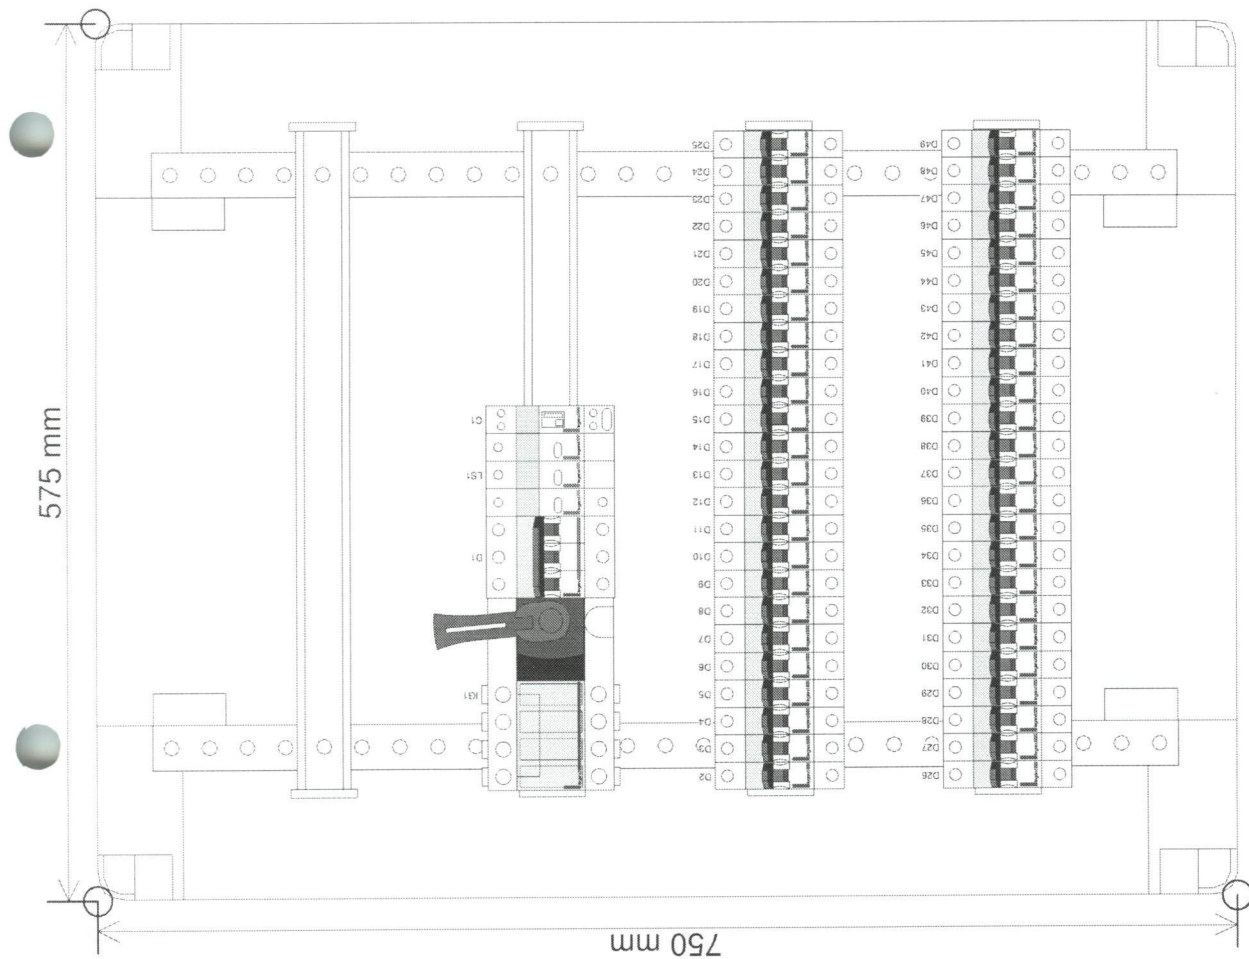

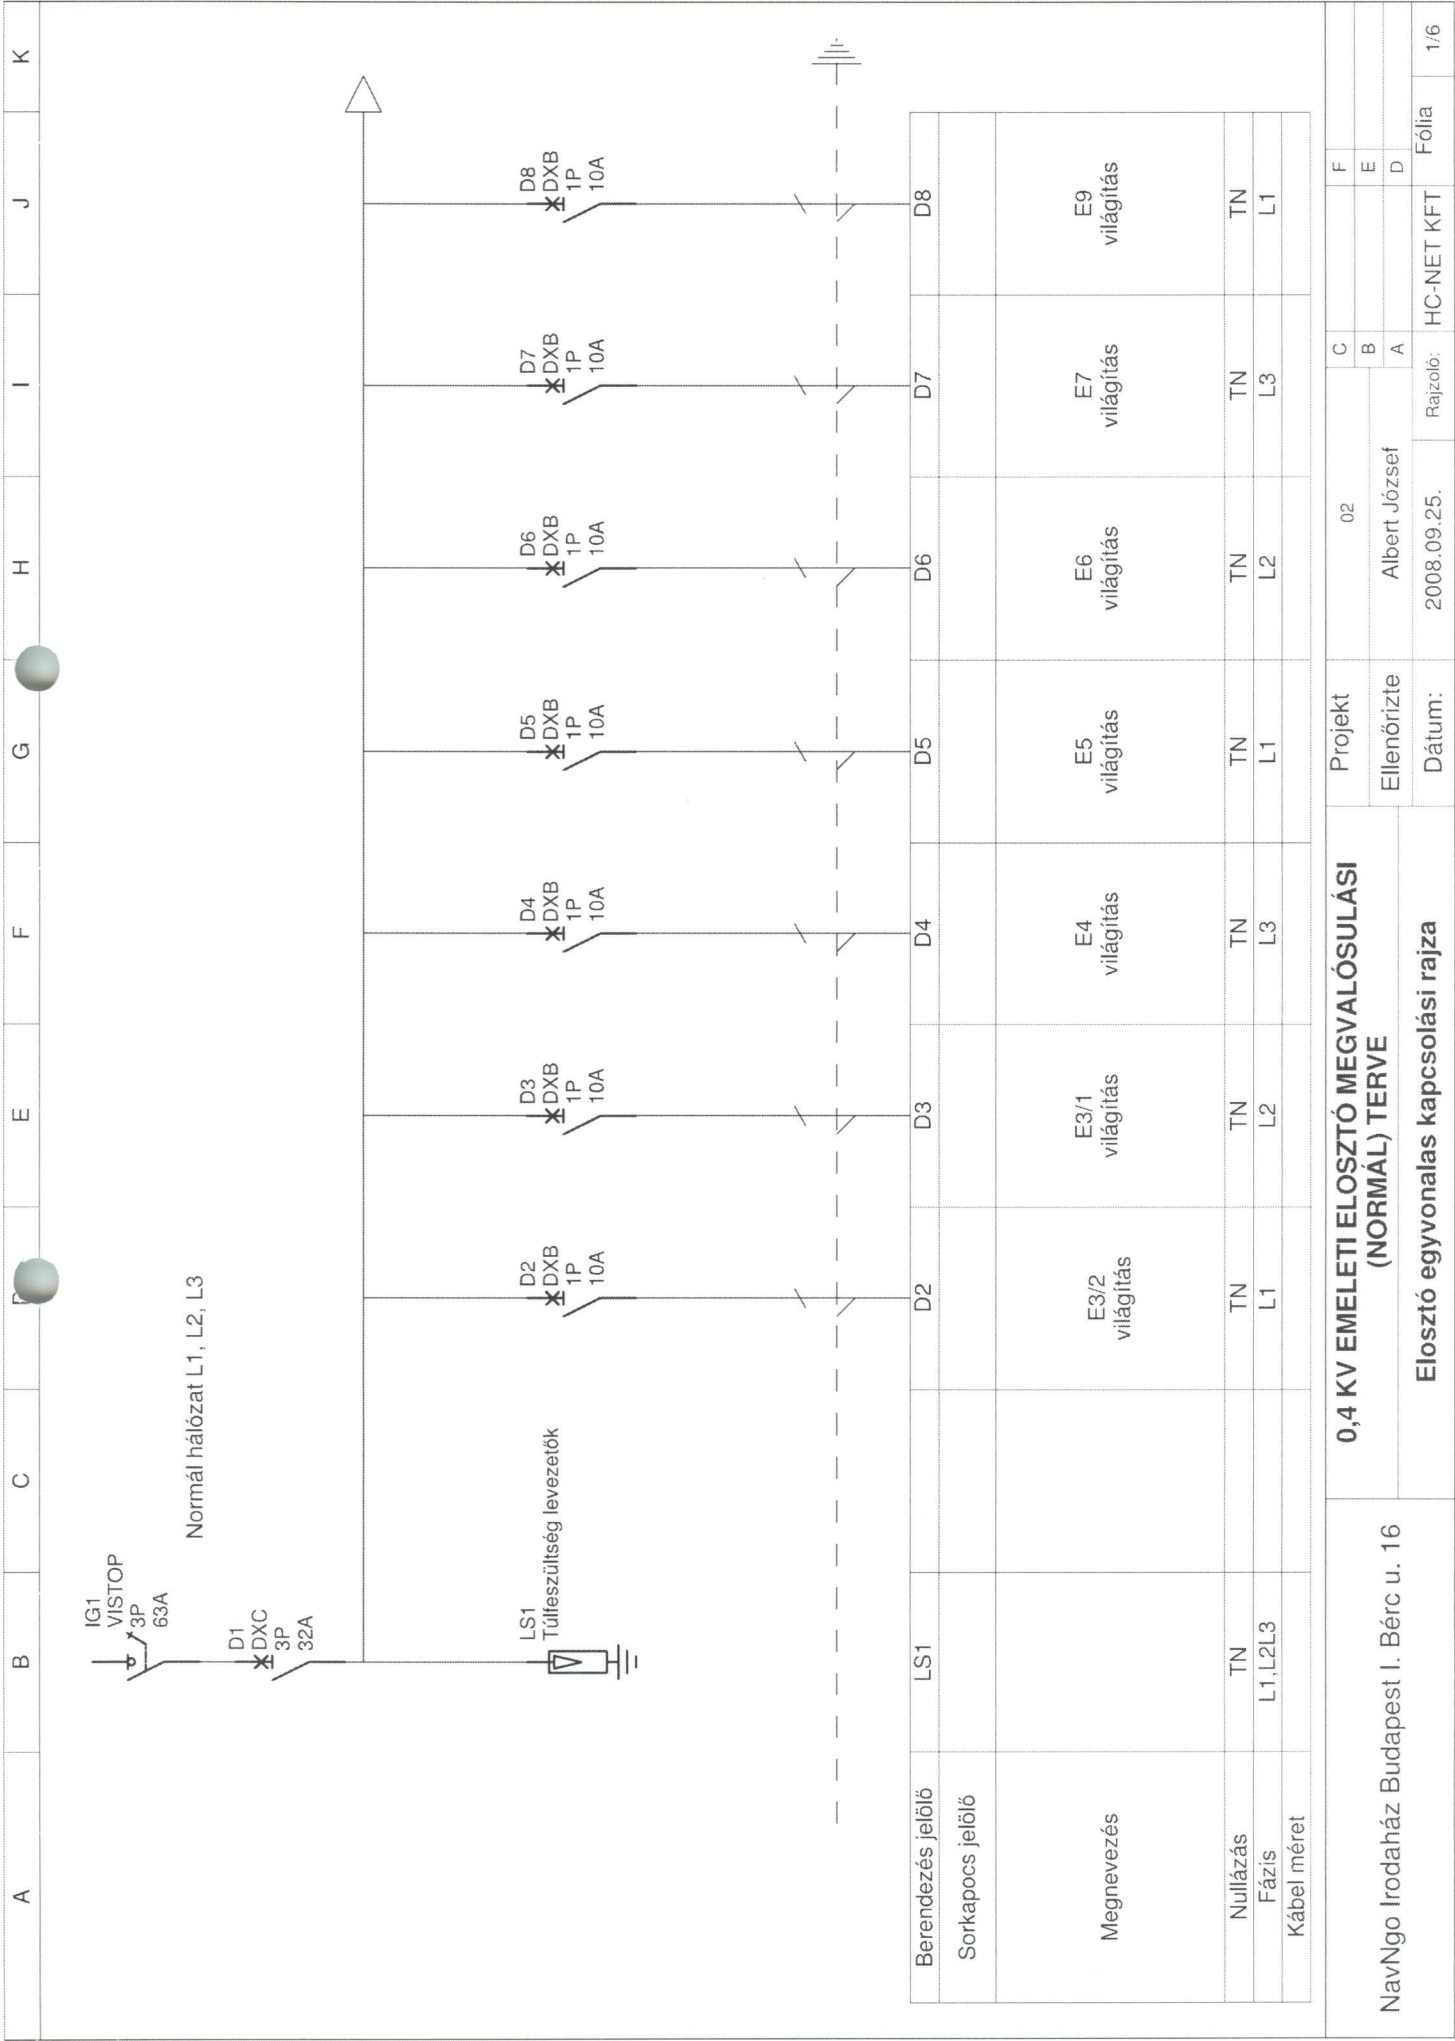


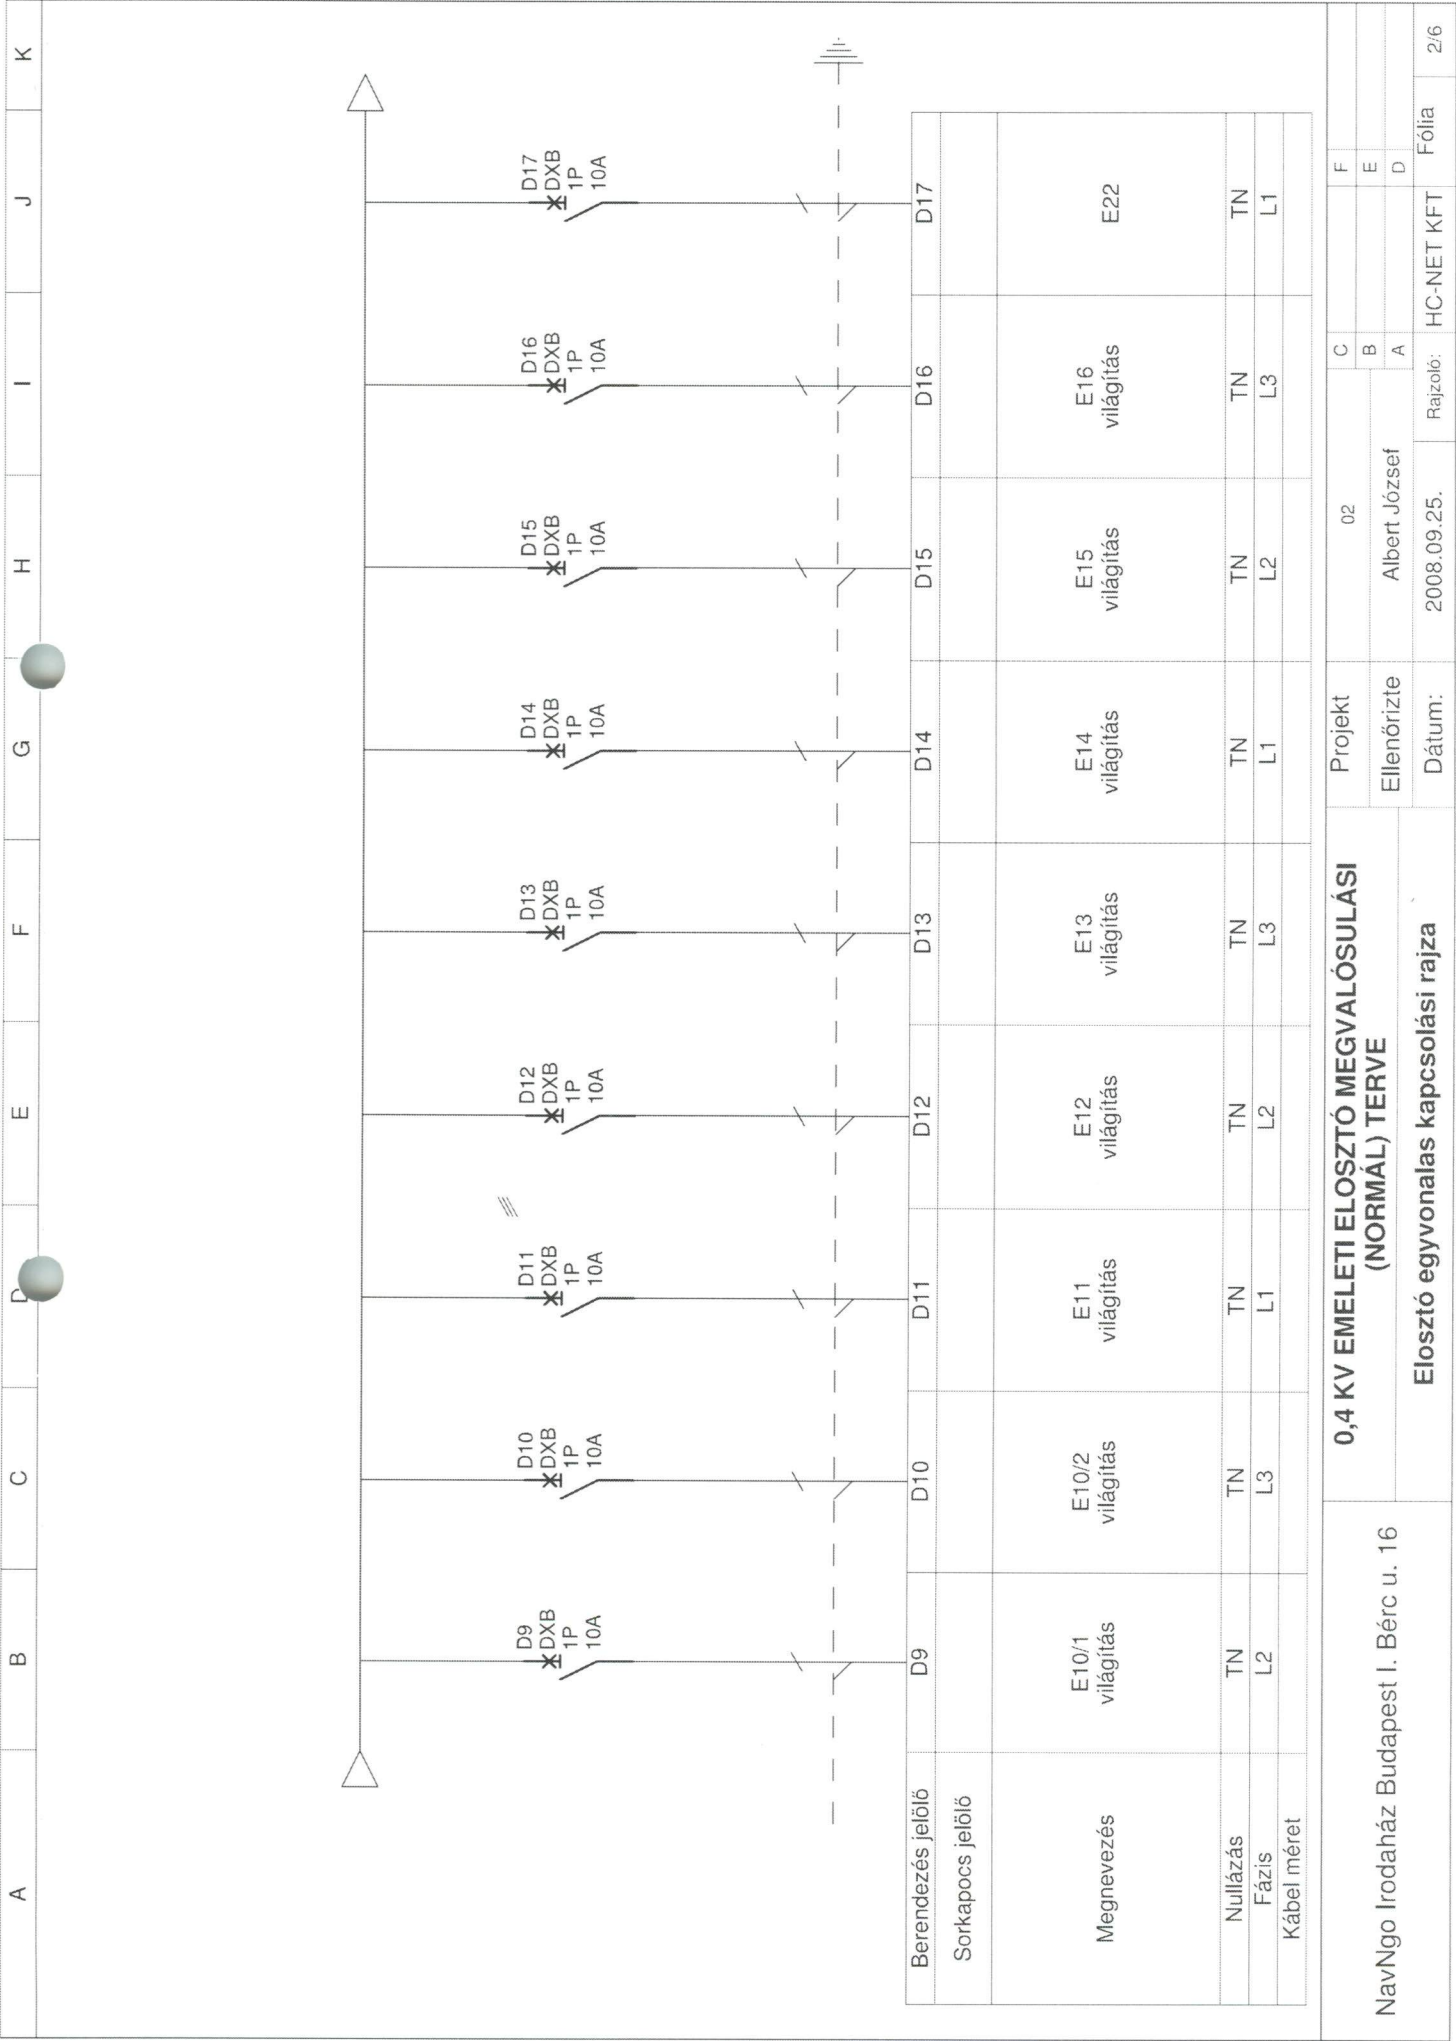

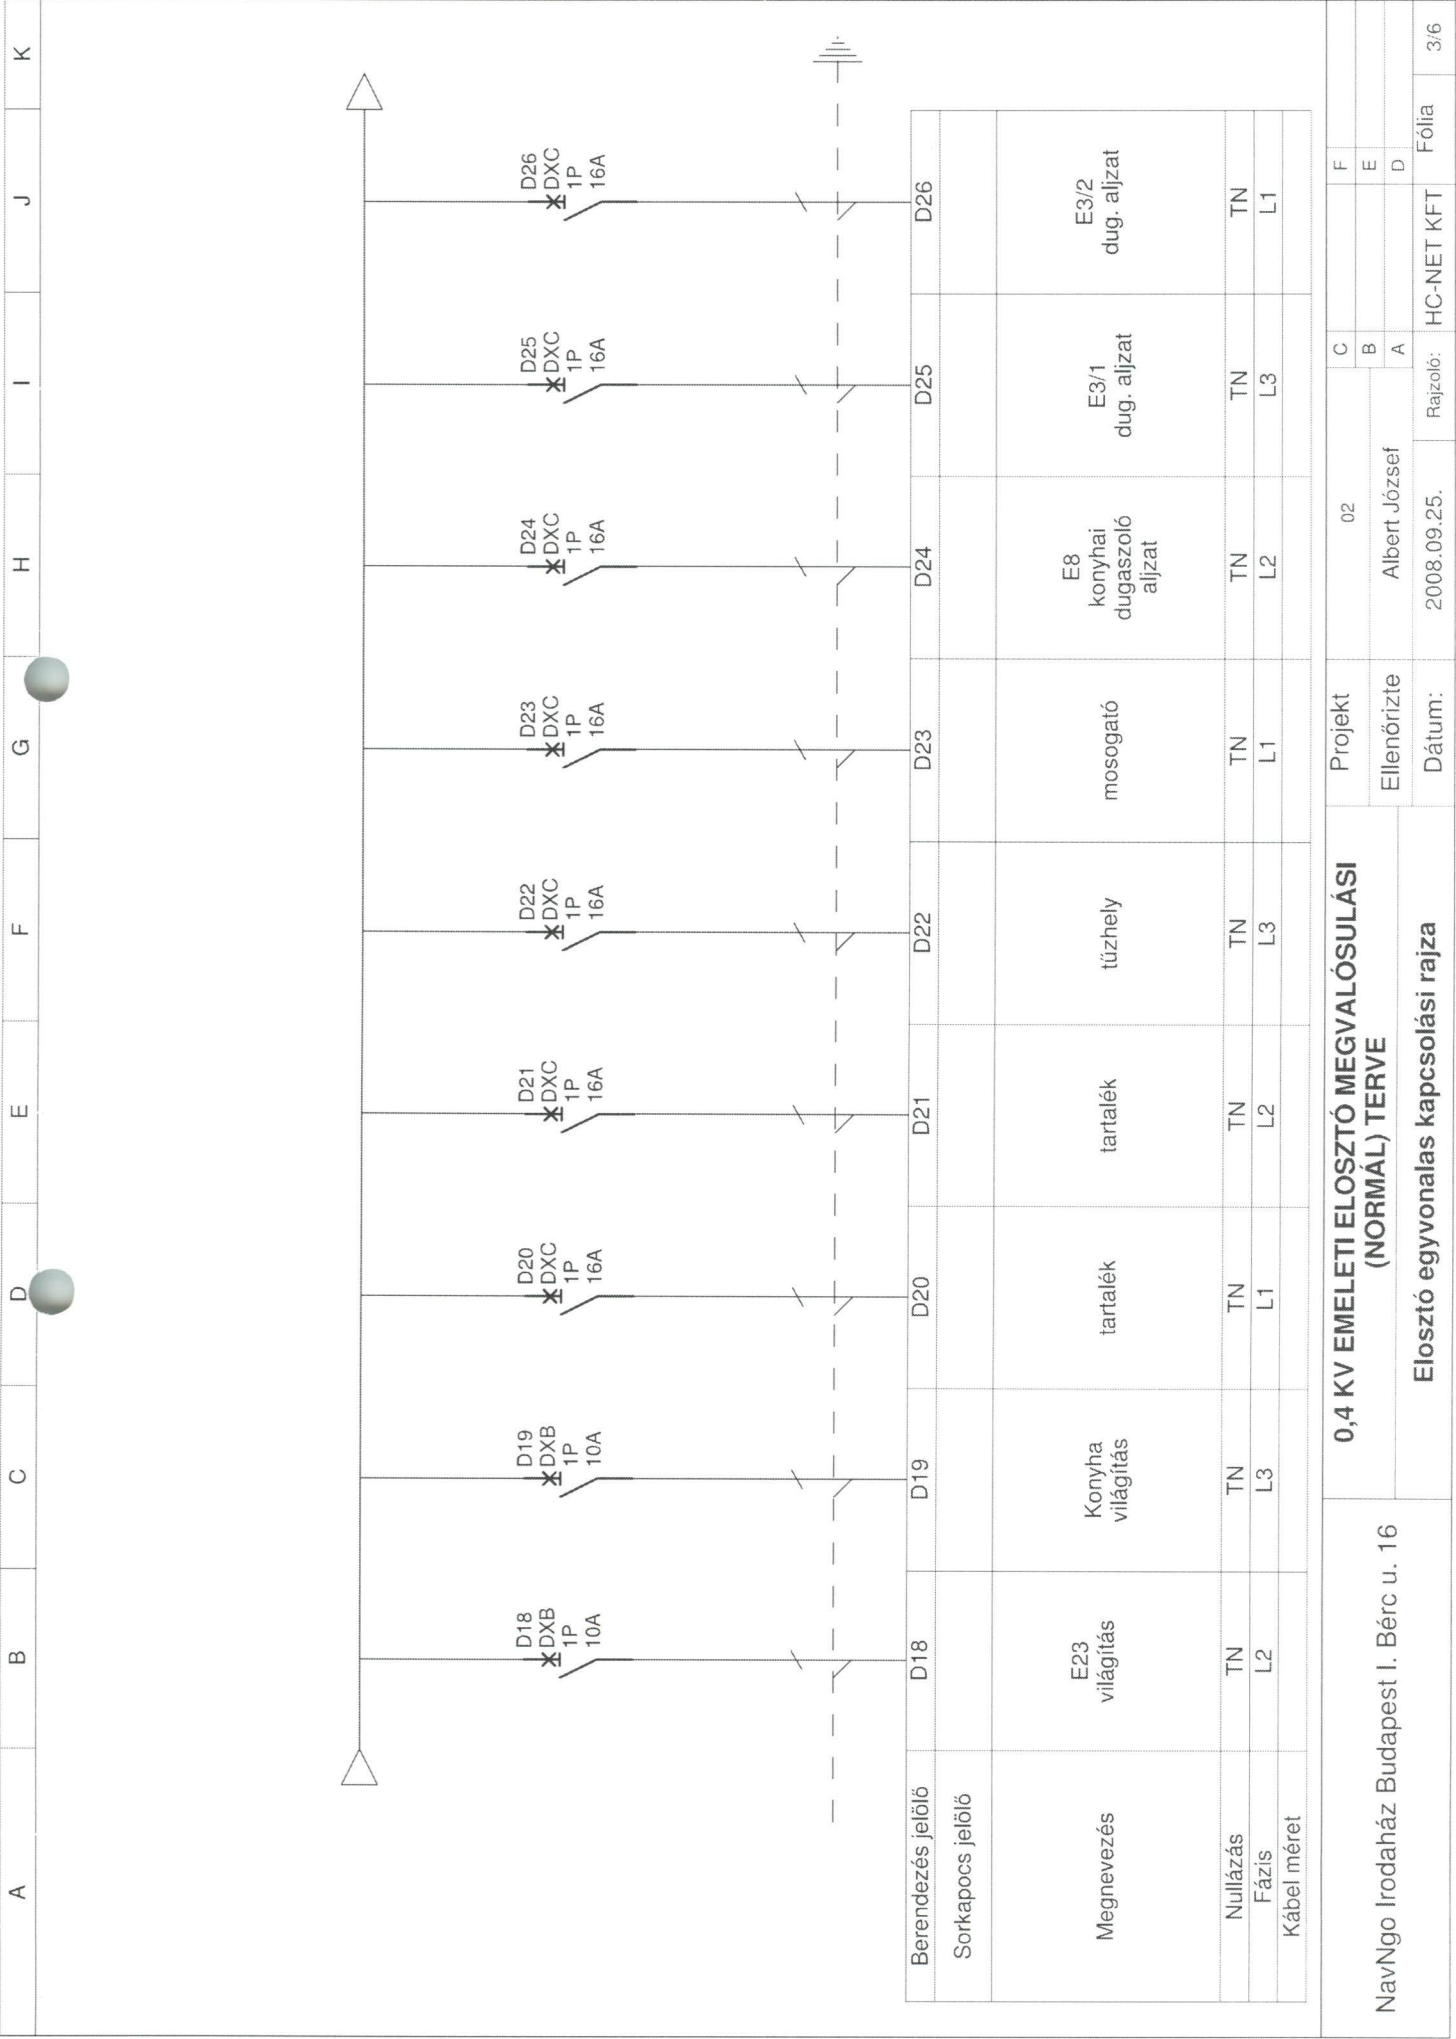


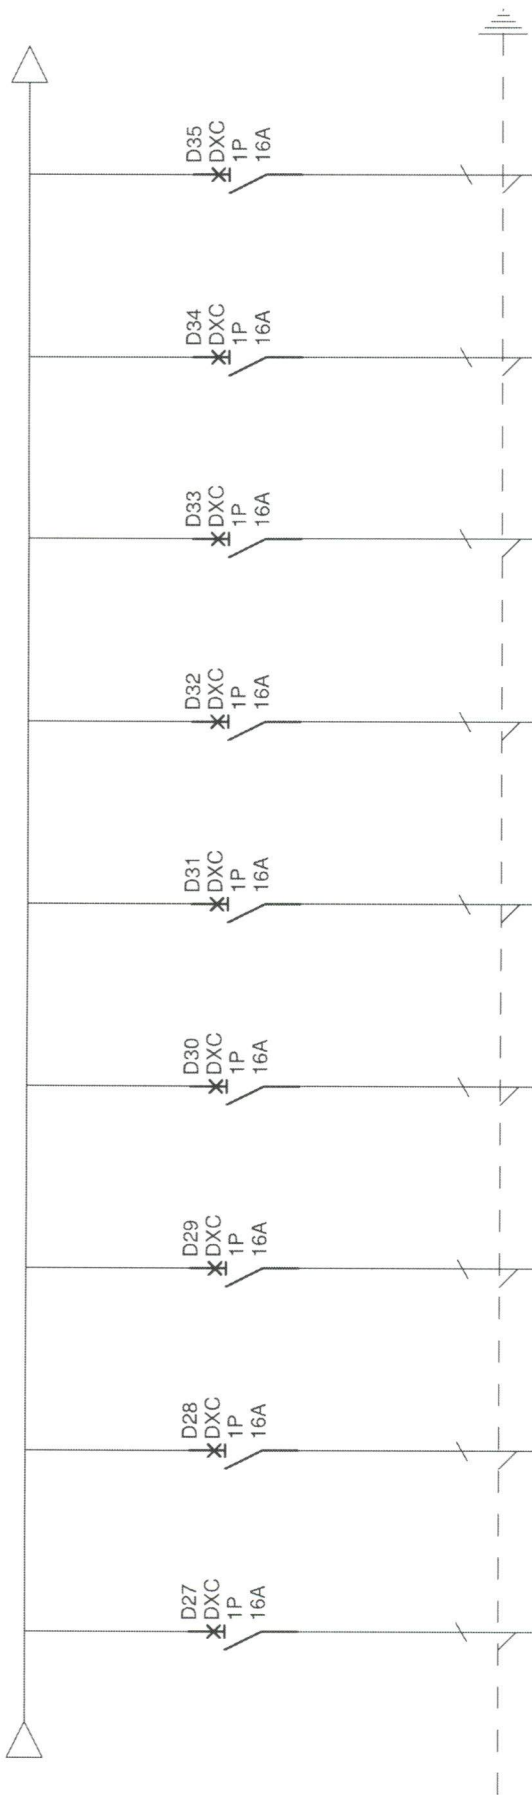



Berendezés jelölő	D27	D28	D29	D30	D31	D32	D33	D34	D35	
Sorkapocs jelölő										
Megnevezés	E4 pult dug. aljzat	E4	E6 dug. aljzat	E7 dug. aljzat	E9 dug. aljzat	E10/1 dug. aljzat	E10/2 dug. aljzat	E11 dug. aljzat	E12 dug. aljzat	
Nullázás		TN	TN	TN	TN	TN	TN	TN	TN	
Fázis	L2	L3	L1	L2	L3	L1	L2	L3	L1	
Kábel méret										

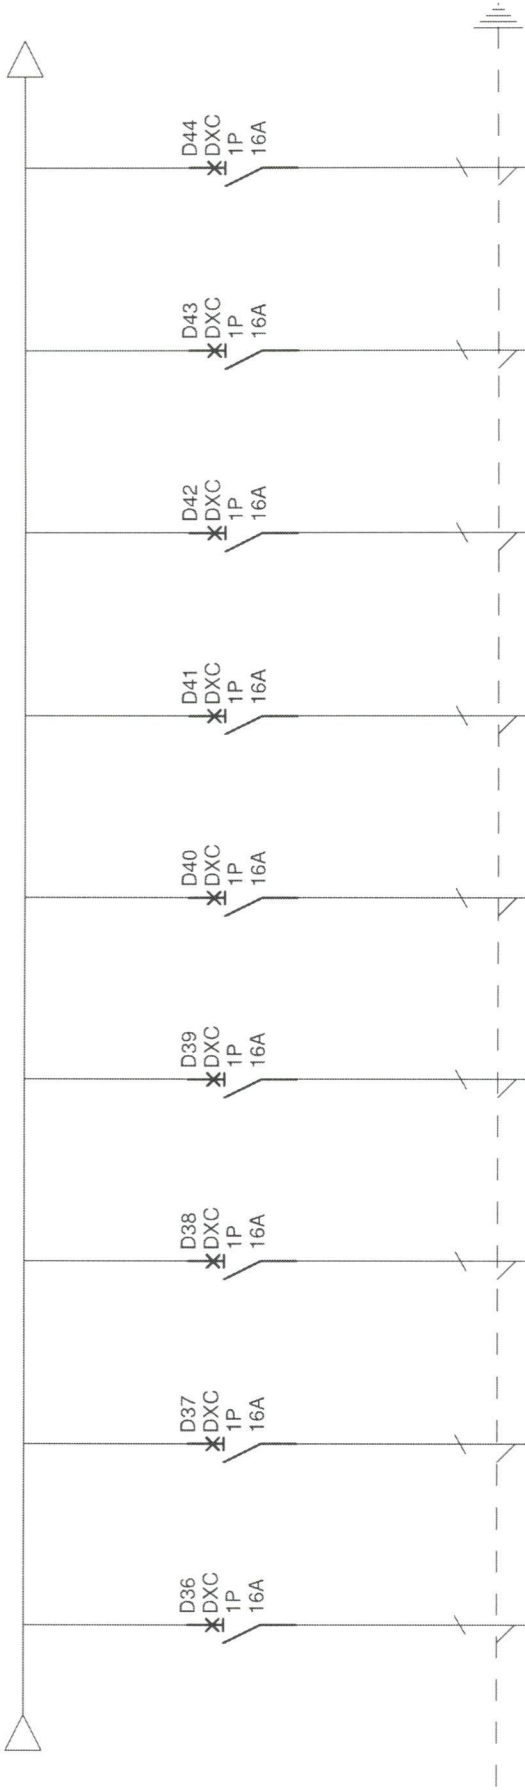



Berendezés jelölő	D36	D37	D38	D39	D40	D41	D42	D43	D44	
Sorkapocs jelölő										
Megnevezés	E13 dug. aljzat	E4 dug. aljzat	Titkárság dug. aljzat	E8 hűtő	E17, 18 WC világítás	Fancoil	Fancoil	E6 projektor	E7 projektor	
Nullázás	TN	TN	TN	TN	TN	TN	TN	TN		
Fázis	L2	L3	L1	L2	L3	L1	L2	L3	L1	
Kábel méret										

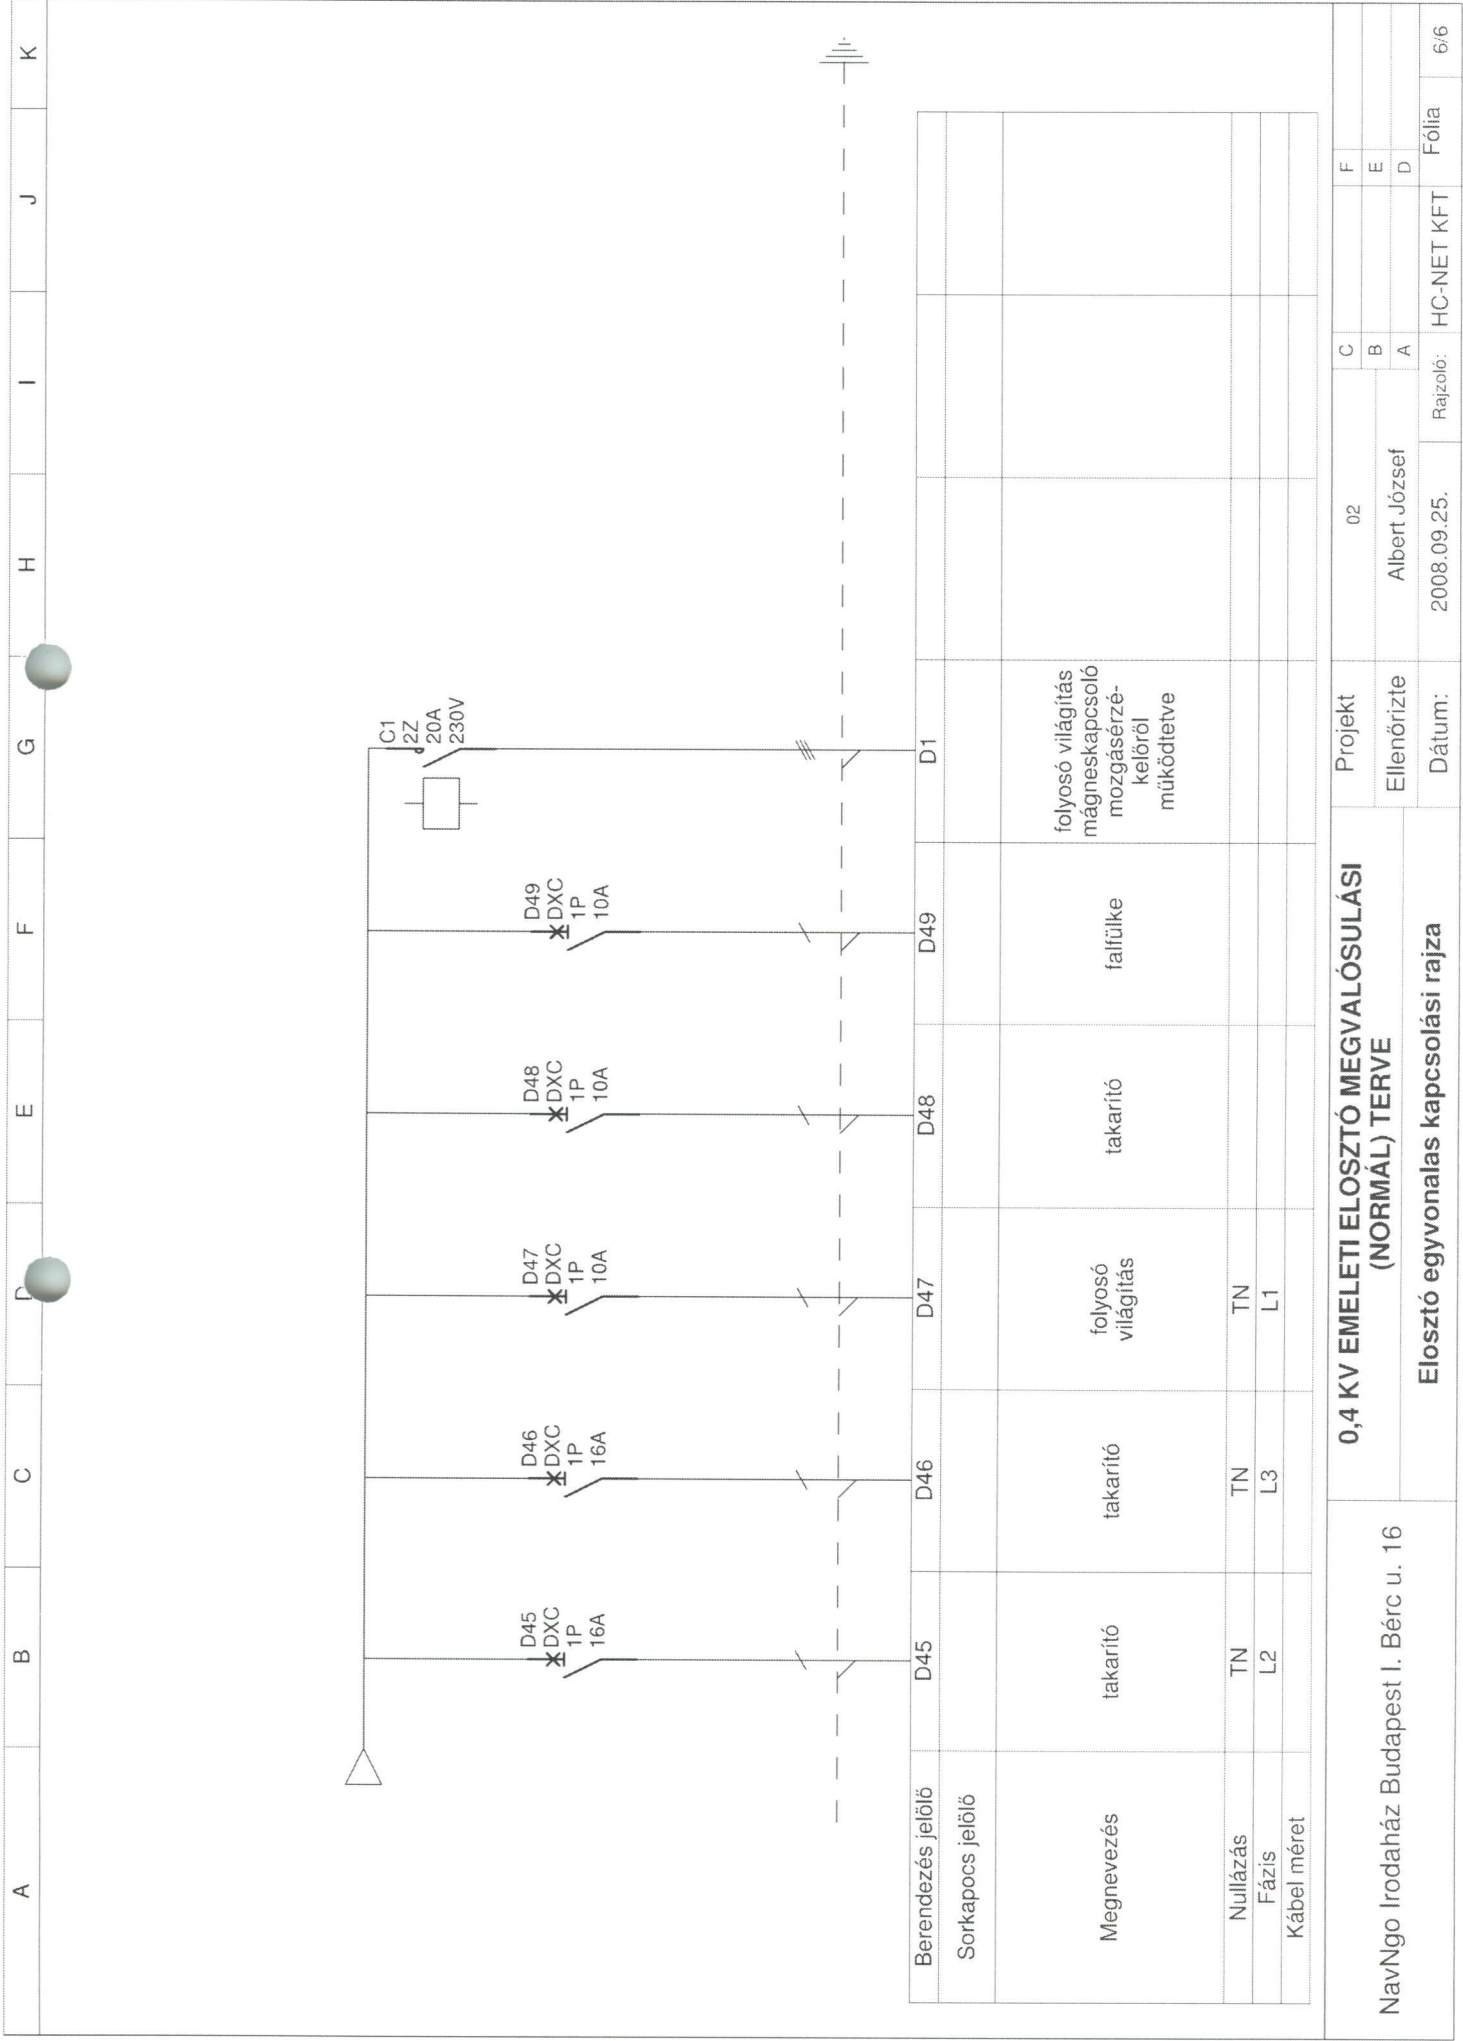


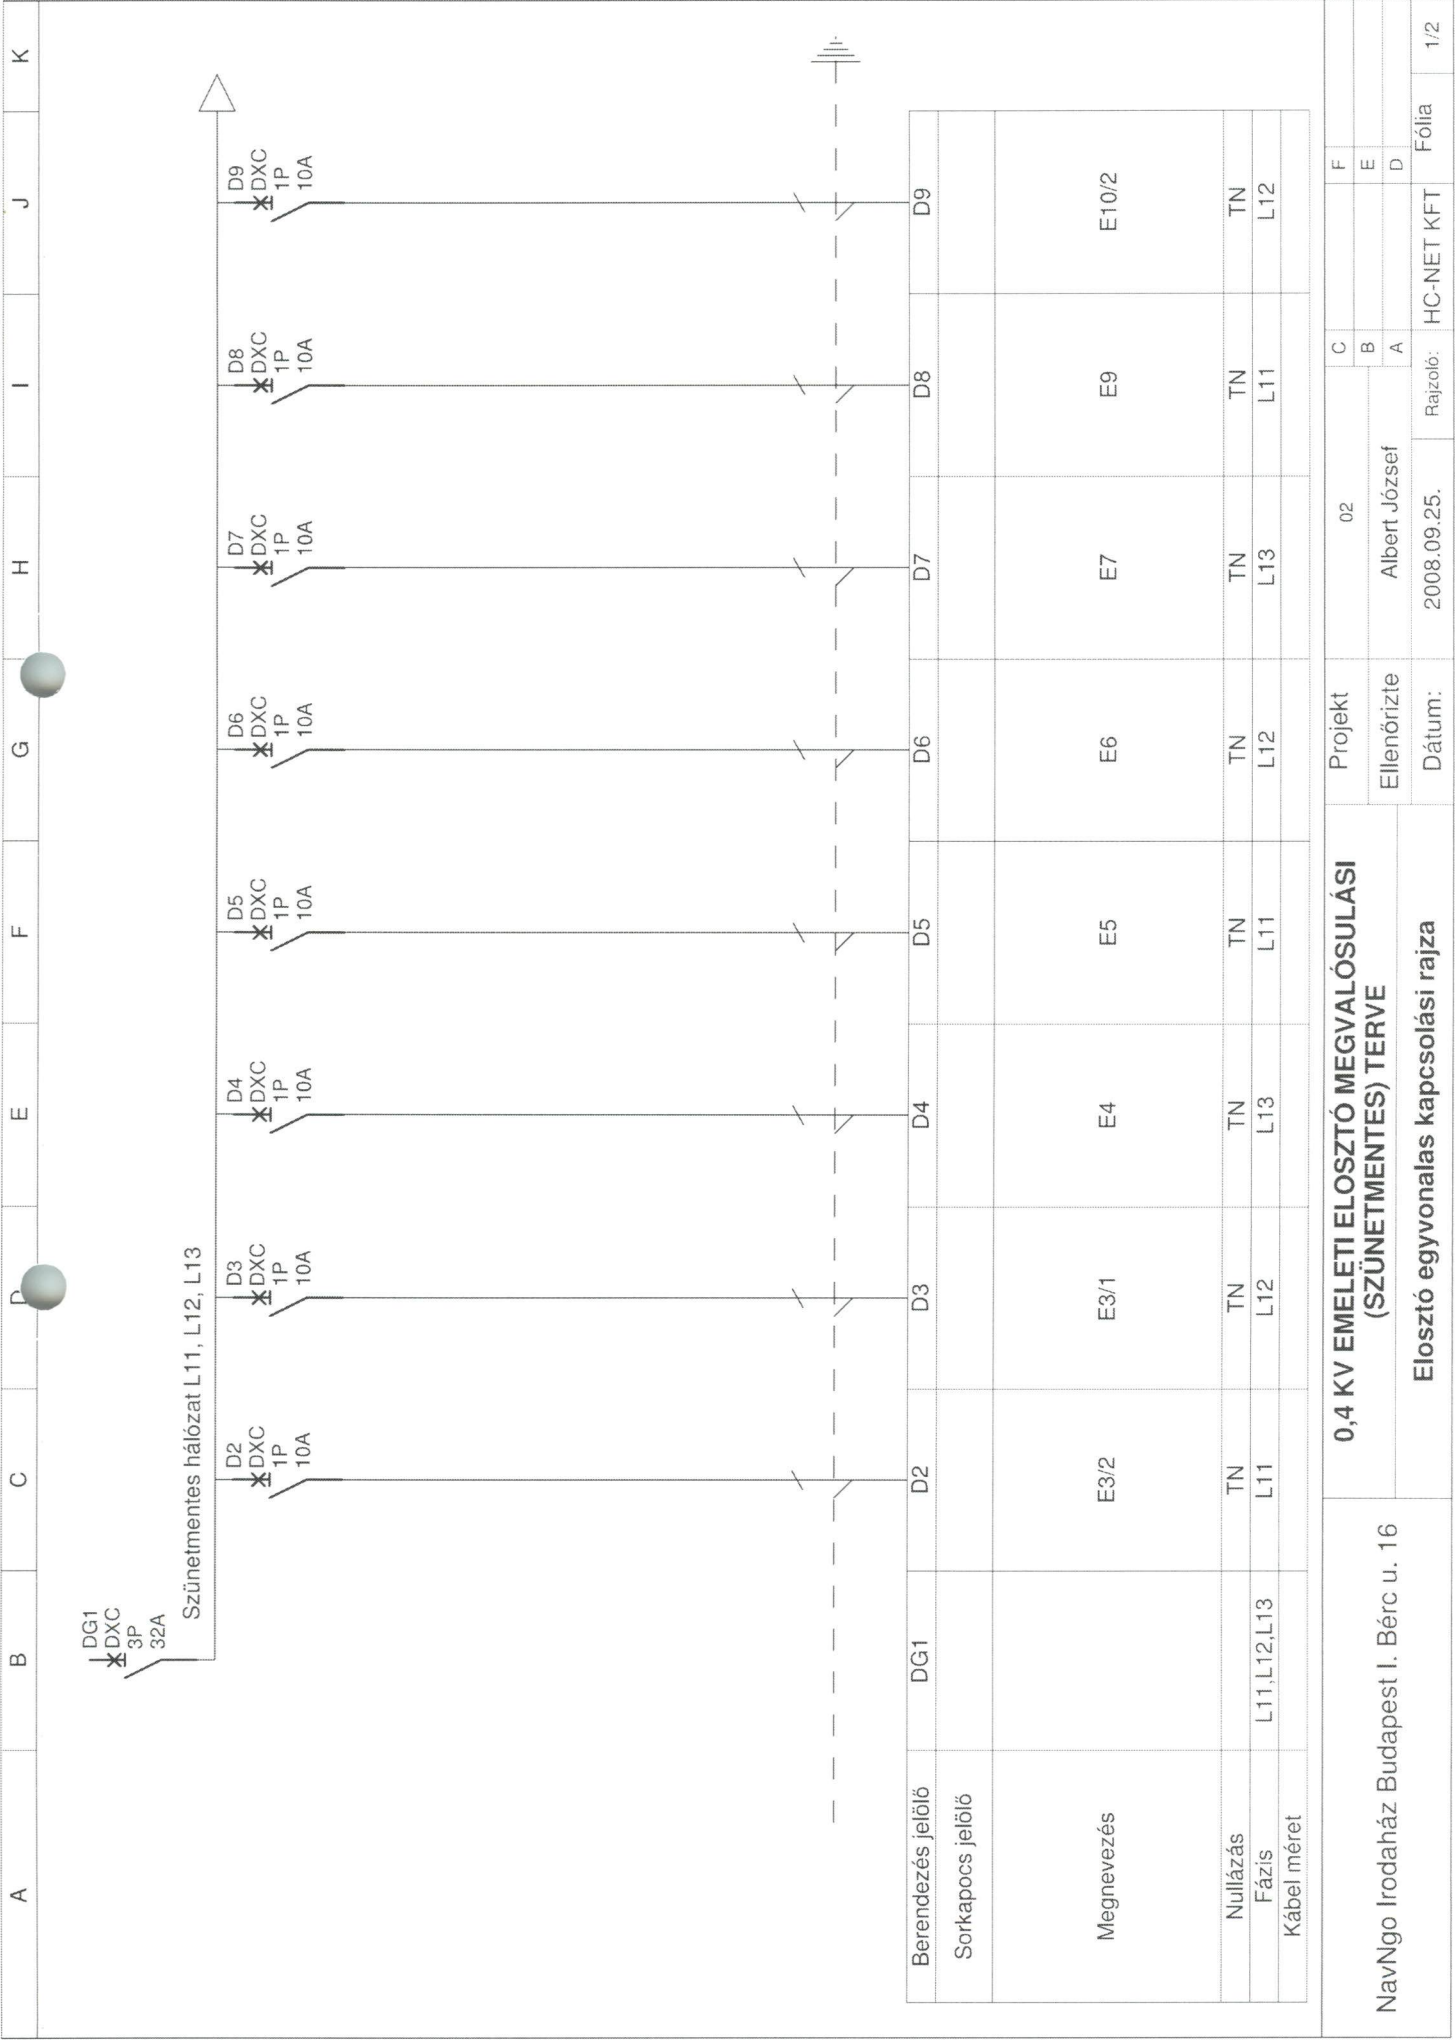

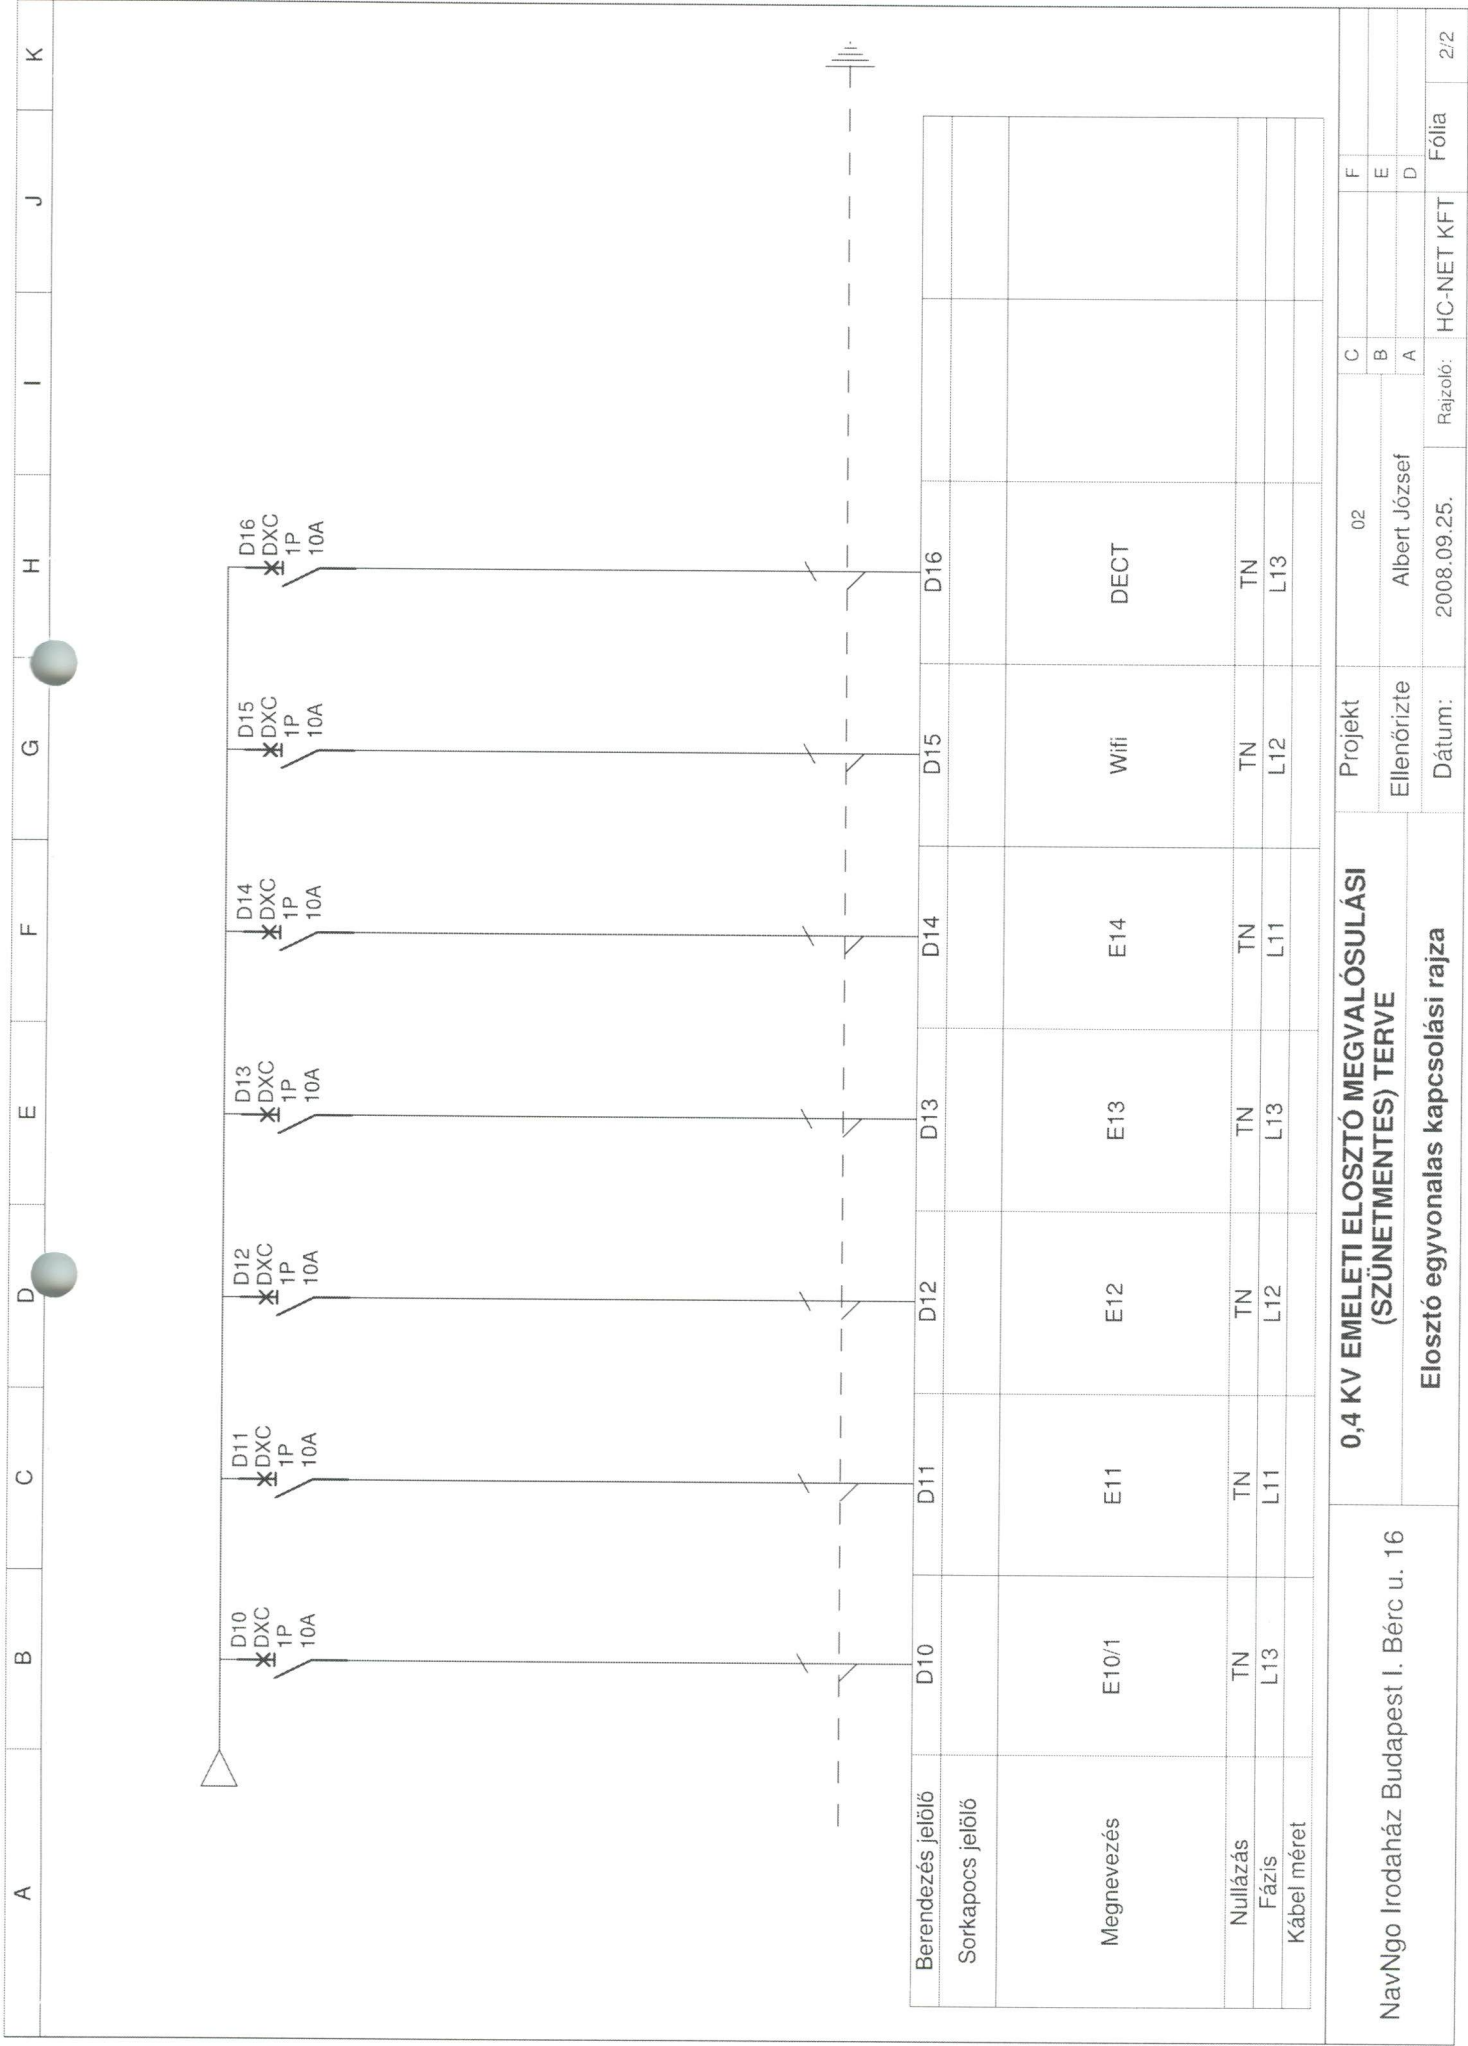


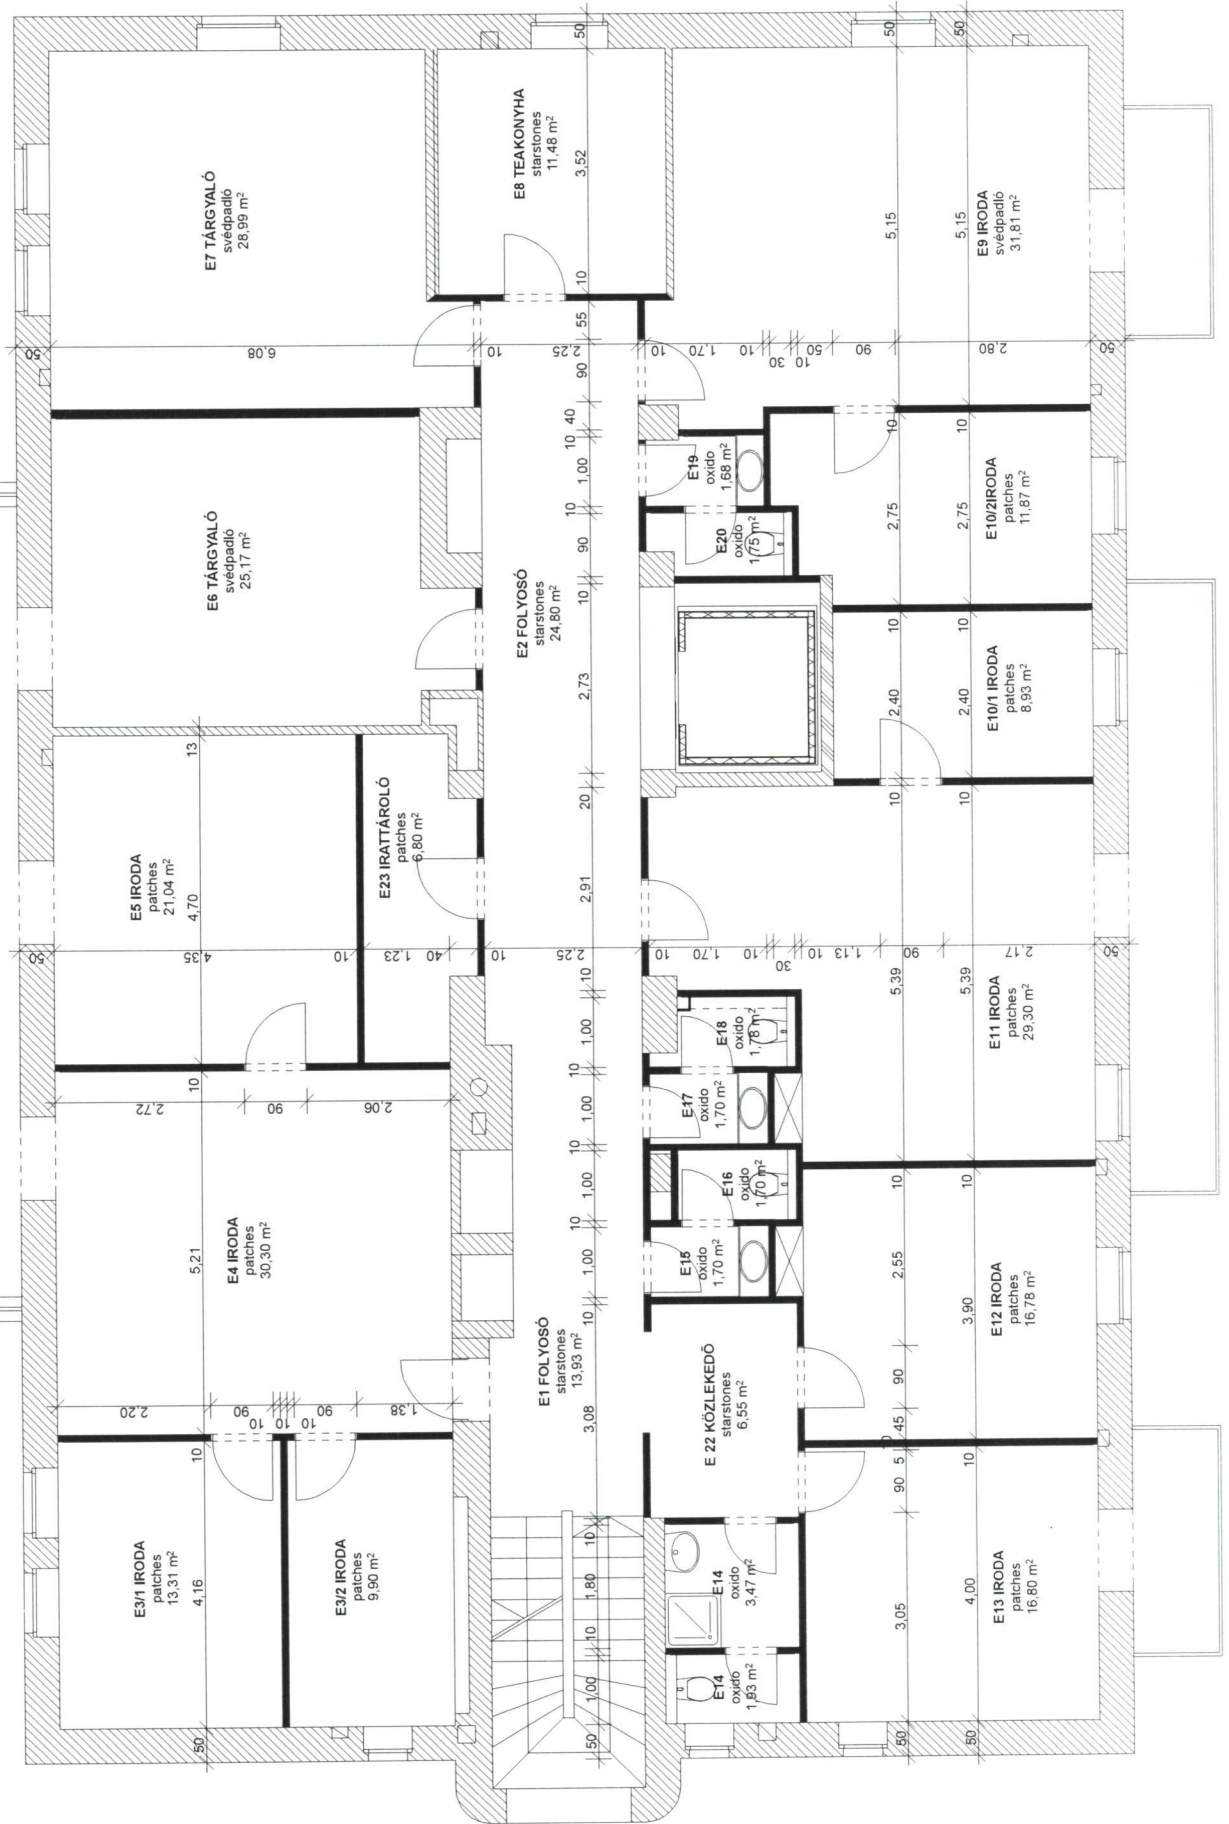

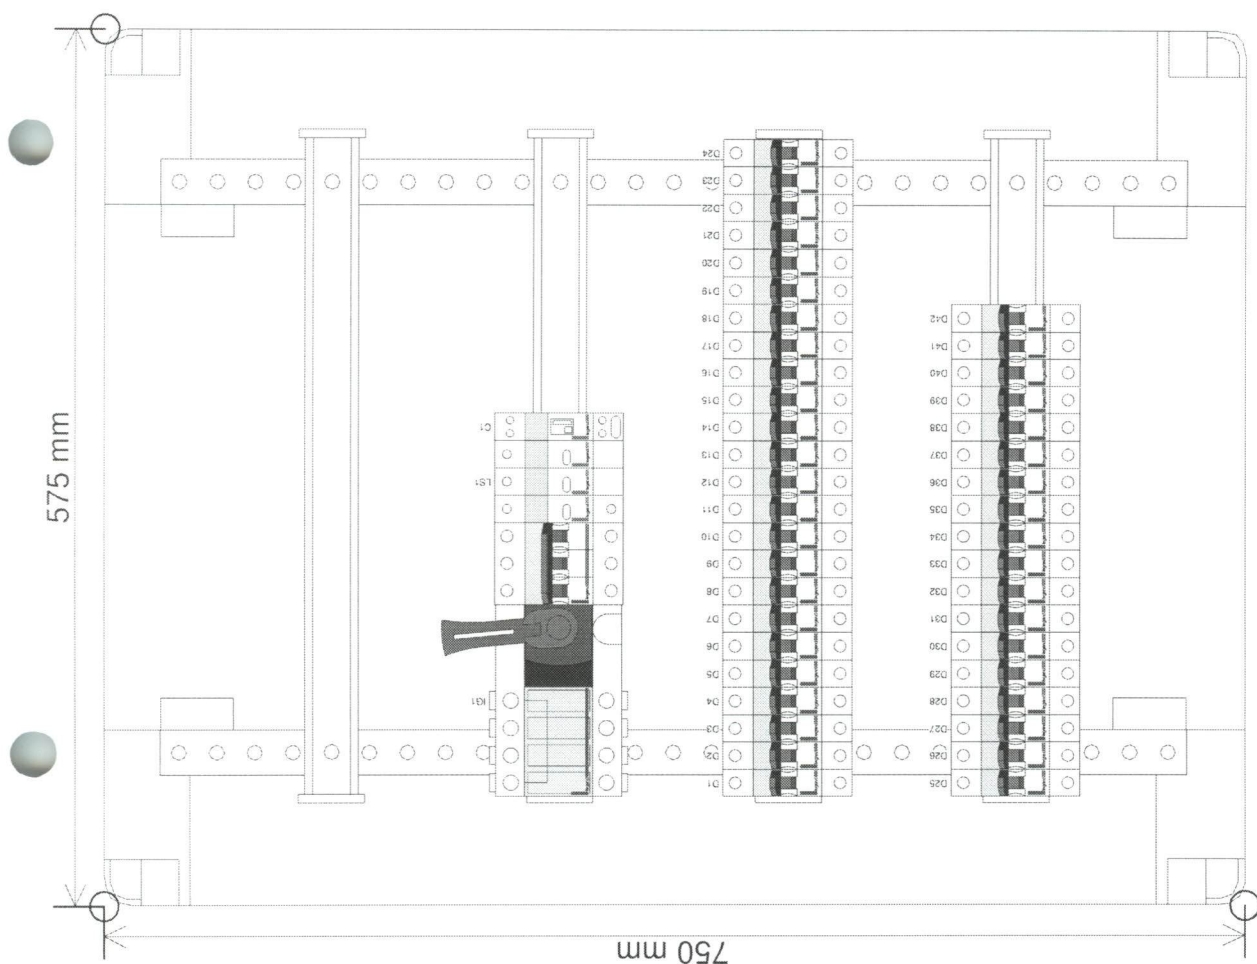

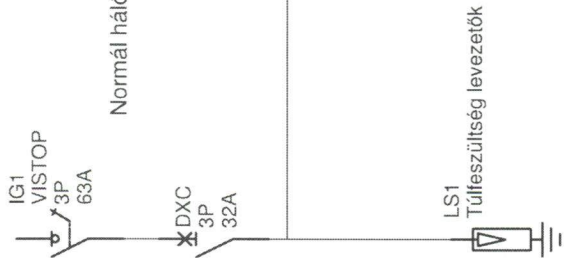


Berendezés jelölő	LS1	D1	D2	D3	D4	D5	D6	D7	
Sorkapocs jelölő									
Megnevezés		F4/1 világítás	F4/2 világítás	F5 világítás	F5 helyiség	F7 pult világítás	F6 világítás	F8 világítás	
Nullázás	TN	TN	TN	TN	TN	TN	TN	TN	
Fázis	L1,L2,L3	L1	L2	L3	L1	L2	L3	L1	
Kábel méret									

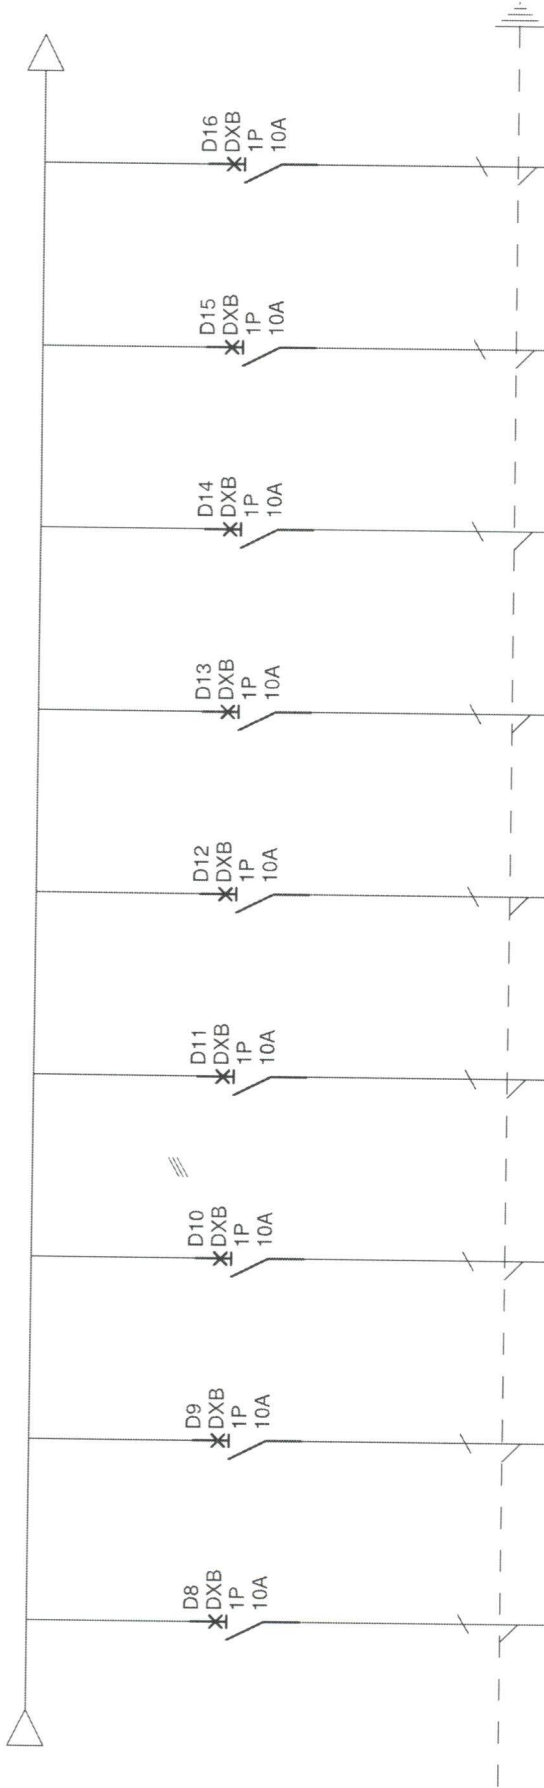


Berendezés jelölő	D8	D9	D10	D11	D12	D13	D14	D15	D16	
Sorkapocs jelölő										
Megnevezés	F7 helyiség	F11/1 világítás	F11/2 világítás	F12, F13 F14, F15	F16, F17	konyha világítás	Raktár világítás	F4/2 dug. aljzat	F18 világítás	
Nullázás	TN	TN	TN	TN	TN	TN	TN	TN	TN	
Fázis	L2	L3	L1	L2	L3	L1	L2	L3	L1	
Kábel méret										

NavNgo Irodaház Budapest, I. Bérc u. 16				0,4 KV FÖLDSZINTI ELOSZTÓ MEGVALÓSULÁSI (NORMAL) TERVE				Projekt 02				F	
				Elosztó egyvonalas kapcsolási rajza				Ellenőrizte Albert József				B	E
								Dátum: 2008.09.25				A	D
								Rajzoló: HC-NET KFT				Fólia 2/5	


Szűnetmentes betáplálás

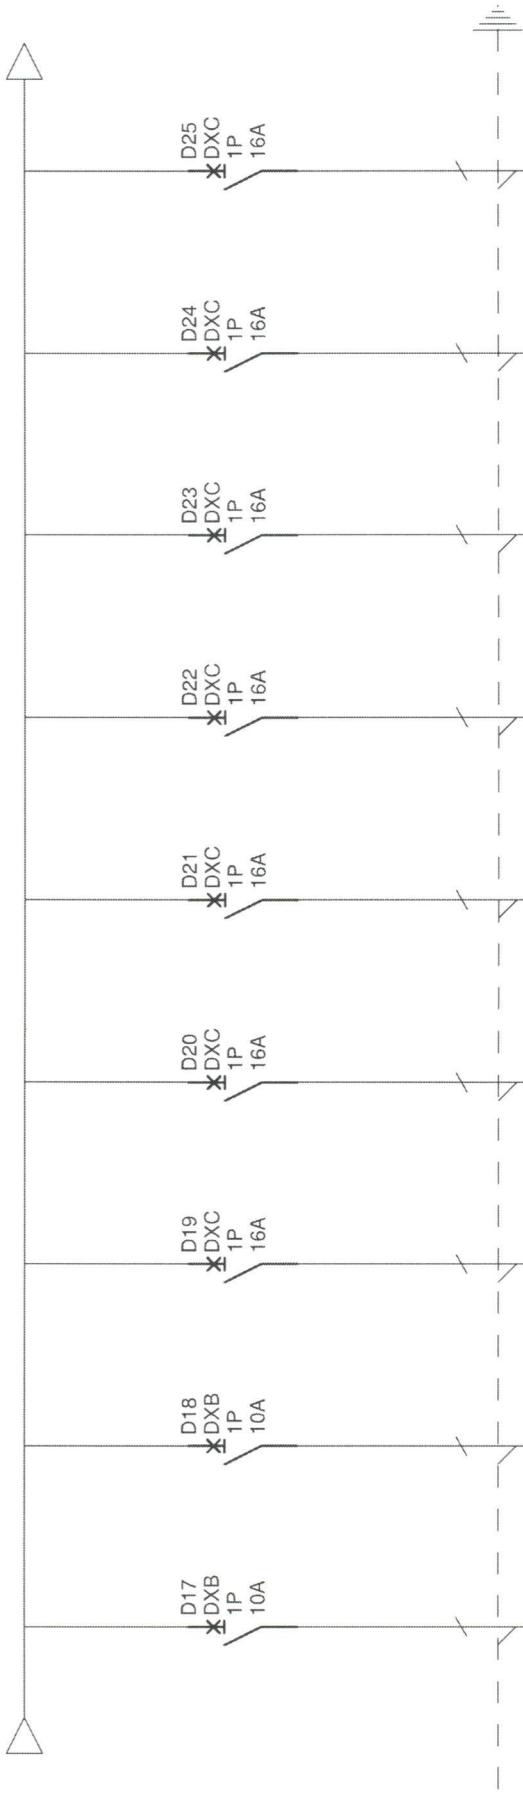

Berendezés jelölő	D17	D18	D19	D20	D21	D22	D23	D24	D25
Sorkapocs jelölő									
Megnevezés	közlekedő világítás	F2 közlekedő világítás	F3 recepció dugaszoló aljzat	F5 recepció dugaszoló aljzat	F3 recepció pult	F3 recepció pult	F4/1 dugaszoló aljzat	F5 dugaszoló aljzat	F5 dugaszoló aljzat
Nullázás	TN	TN	TN	TN	TN	TN	TN	TN	TN
Fázis	L2	L3	L1	L2	L3	L1	L2	L3	L1
Kábel méret									

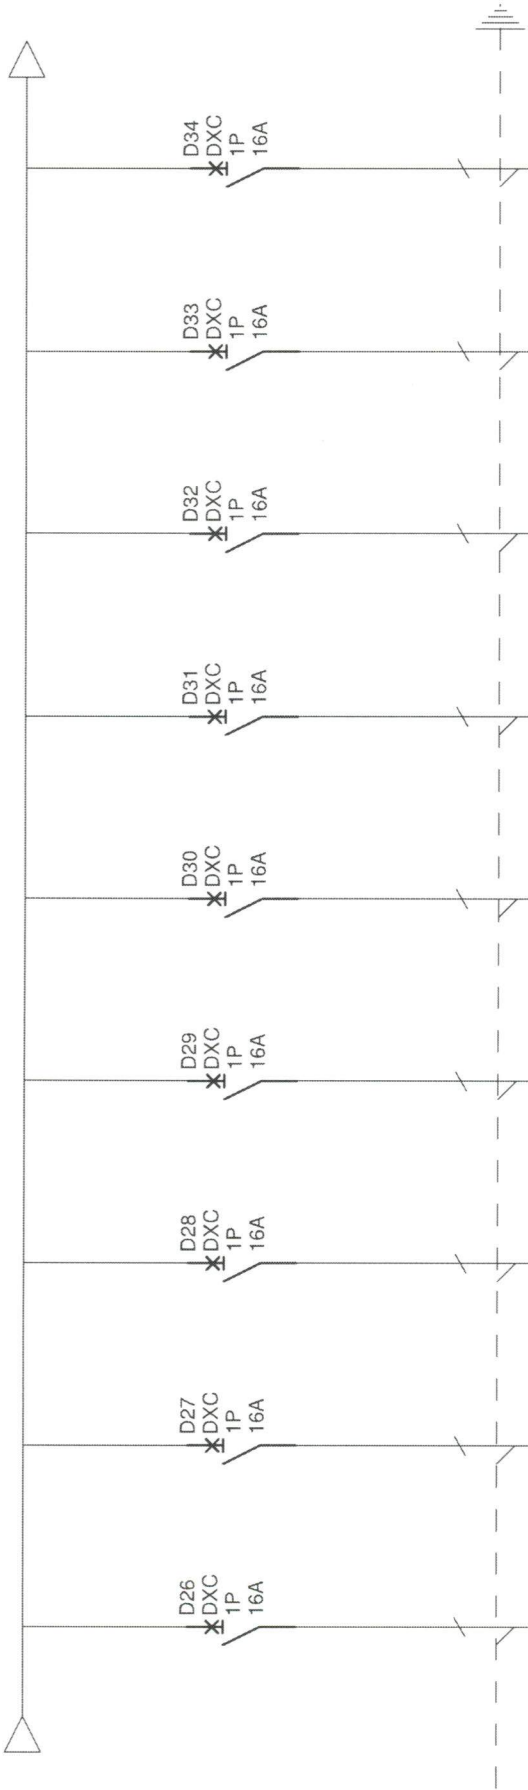



Berendezés jelölő	D26	D27	D28	D29	D30	D31	D32	D33	D34	
Sorkapocs jelölő										
Megnevezés	F6 dugaszoló aljzat	F8 dugaszoló aljzat	F11/1 dugaszoló aljzat +fancoil	F11/2 +folyosói nyomító dugaszoló aljzat	tartalék	Konyha	Mosogató	Tűzhely	Hűtő	
Nullázás		TN	TN	TN	TN	TN	TN	TN	TN	
Fázis	L2	L3	L1	L2	L3	L1	L2	L3	L1	
Kábel méret										

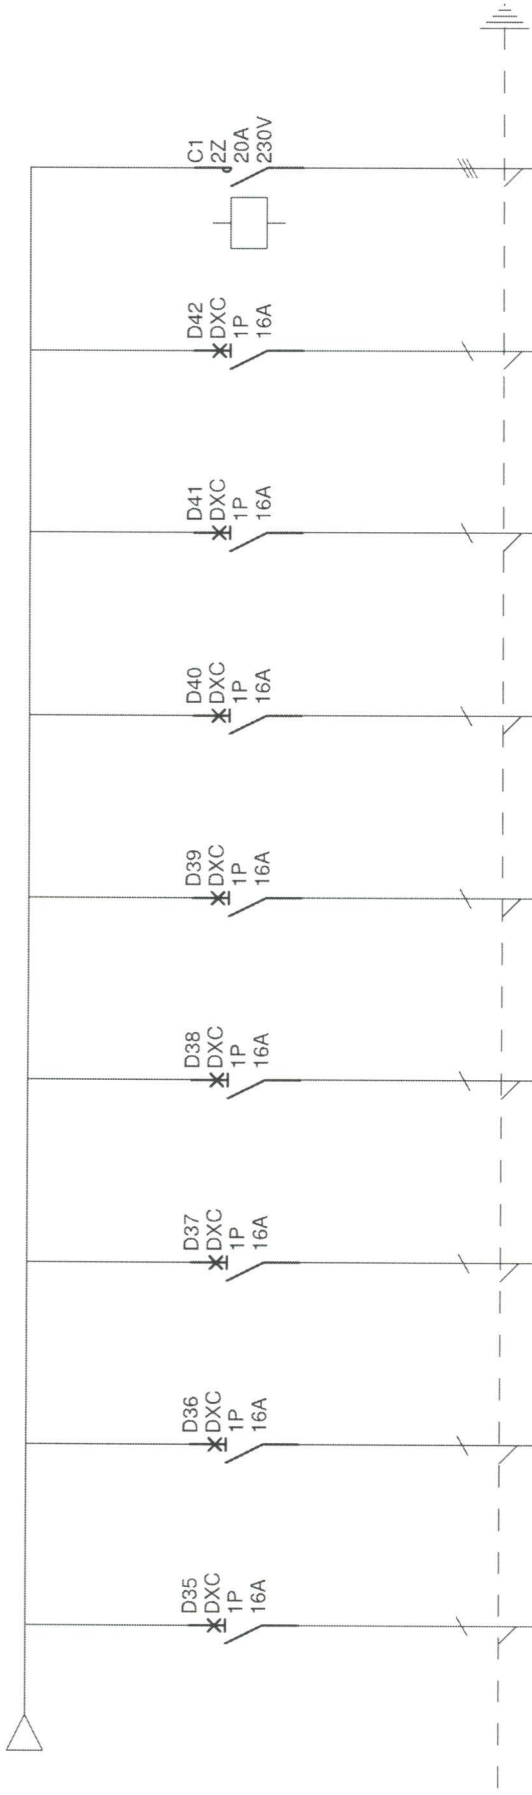


Berendezés jelölő	D35	D36	D37	D38	D39	D40	D41	D42	
Sorkapocs jelölő									
Megnevezés	tartalék	Fancoil 11/2	Fancoil F4	tartalék	tartalék	F4 takarító	Takarító F11 folyosó	Takarító F5 F6 F8 folyosó	Folyosó világítás mágneskapcsoló mozgáserző-keleőről vezérelve
Nullázás	TN	TN	TN	TN	TN	TN	TN	TN	
Fázis	L2	L3	L1	L2	L3	L1	L2	L3	
Kábel méret									


NavNgo Irodaház Budapest, I. Bérc u. 16			0,4 KV FÖLDSZINTI ELOSZTÓ MEGVALÓSULÁSI (NORMÁL) TERVE						Projekt		02		C		F	
			Elosztó egyvonalas kapcsolási rajza						Ellenőrizte		Albert József		B		E	
									Dátum:		2008.09.25		A		D	
									Rajzoló:		HC-NET KFT		Fólia		5/5	

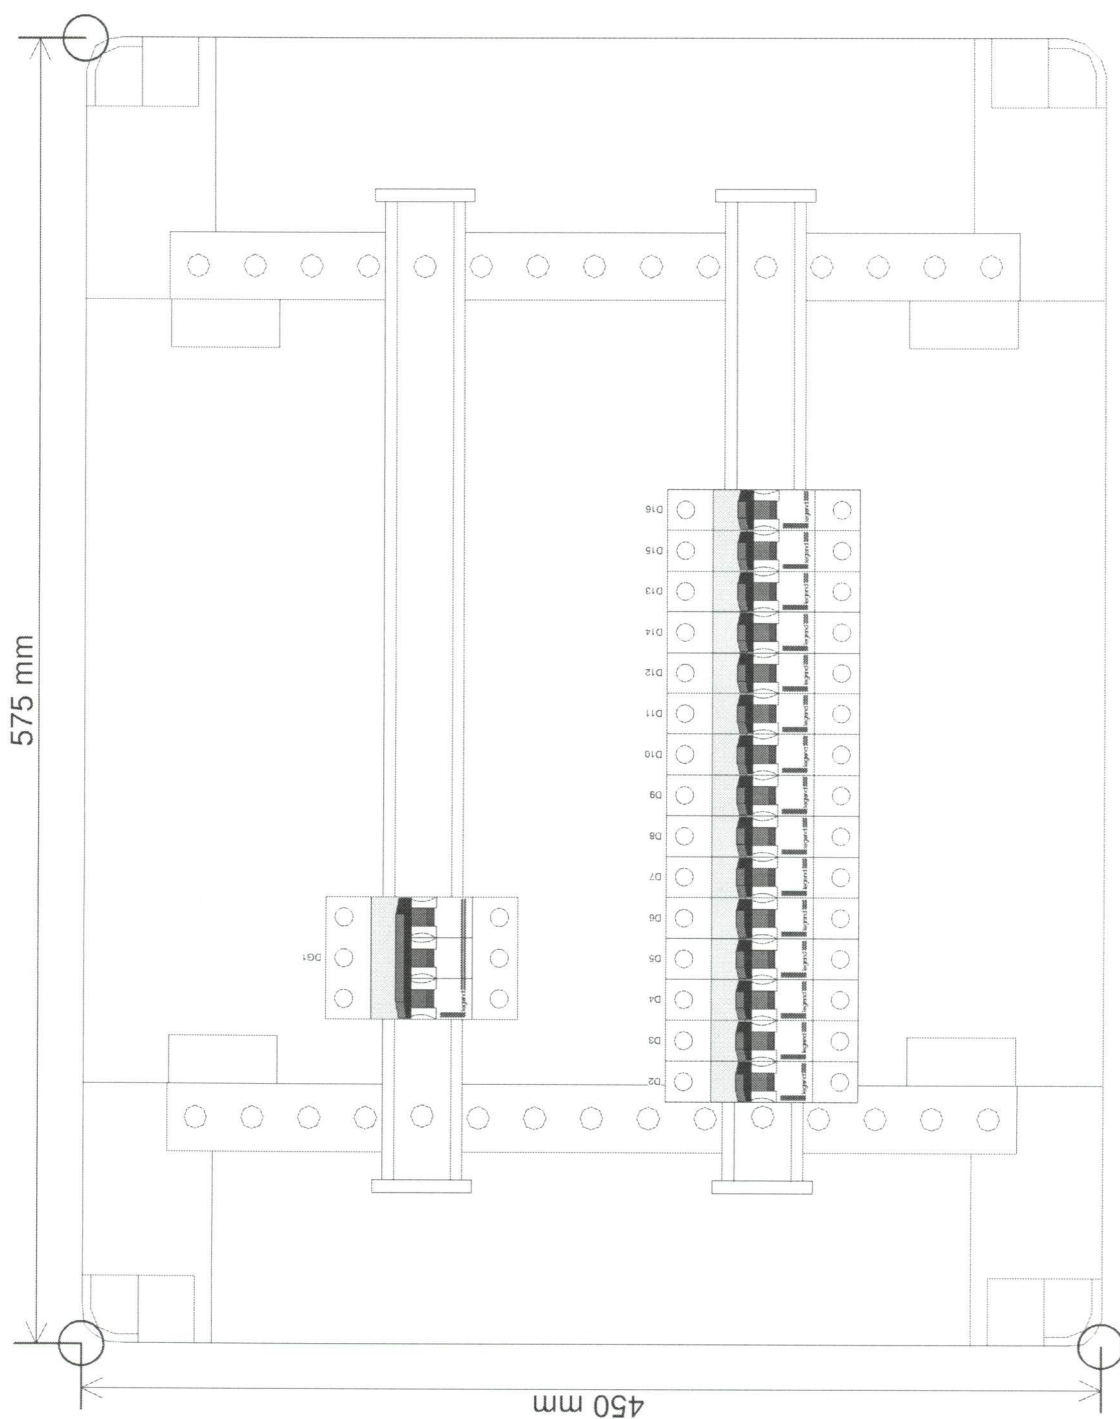


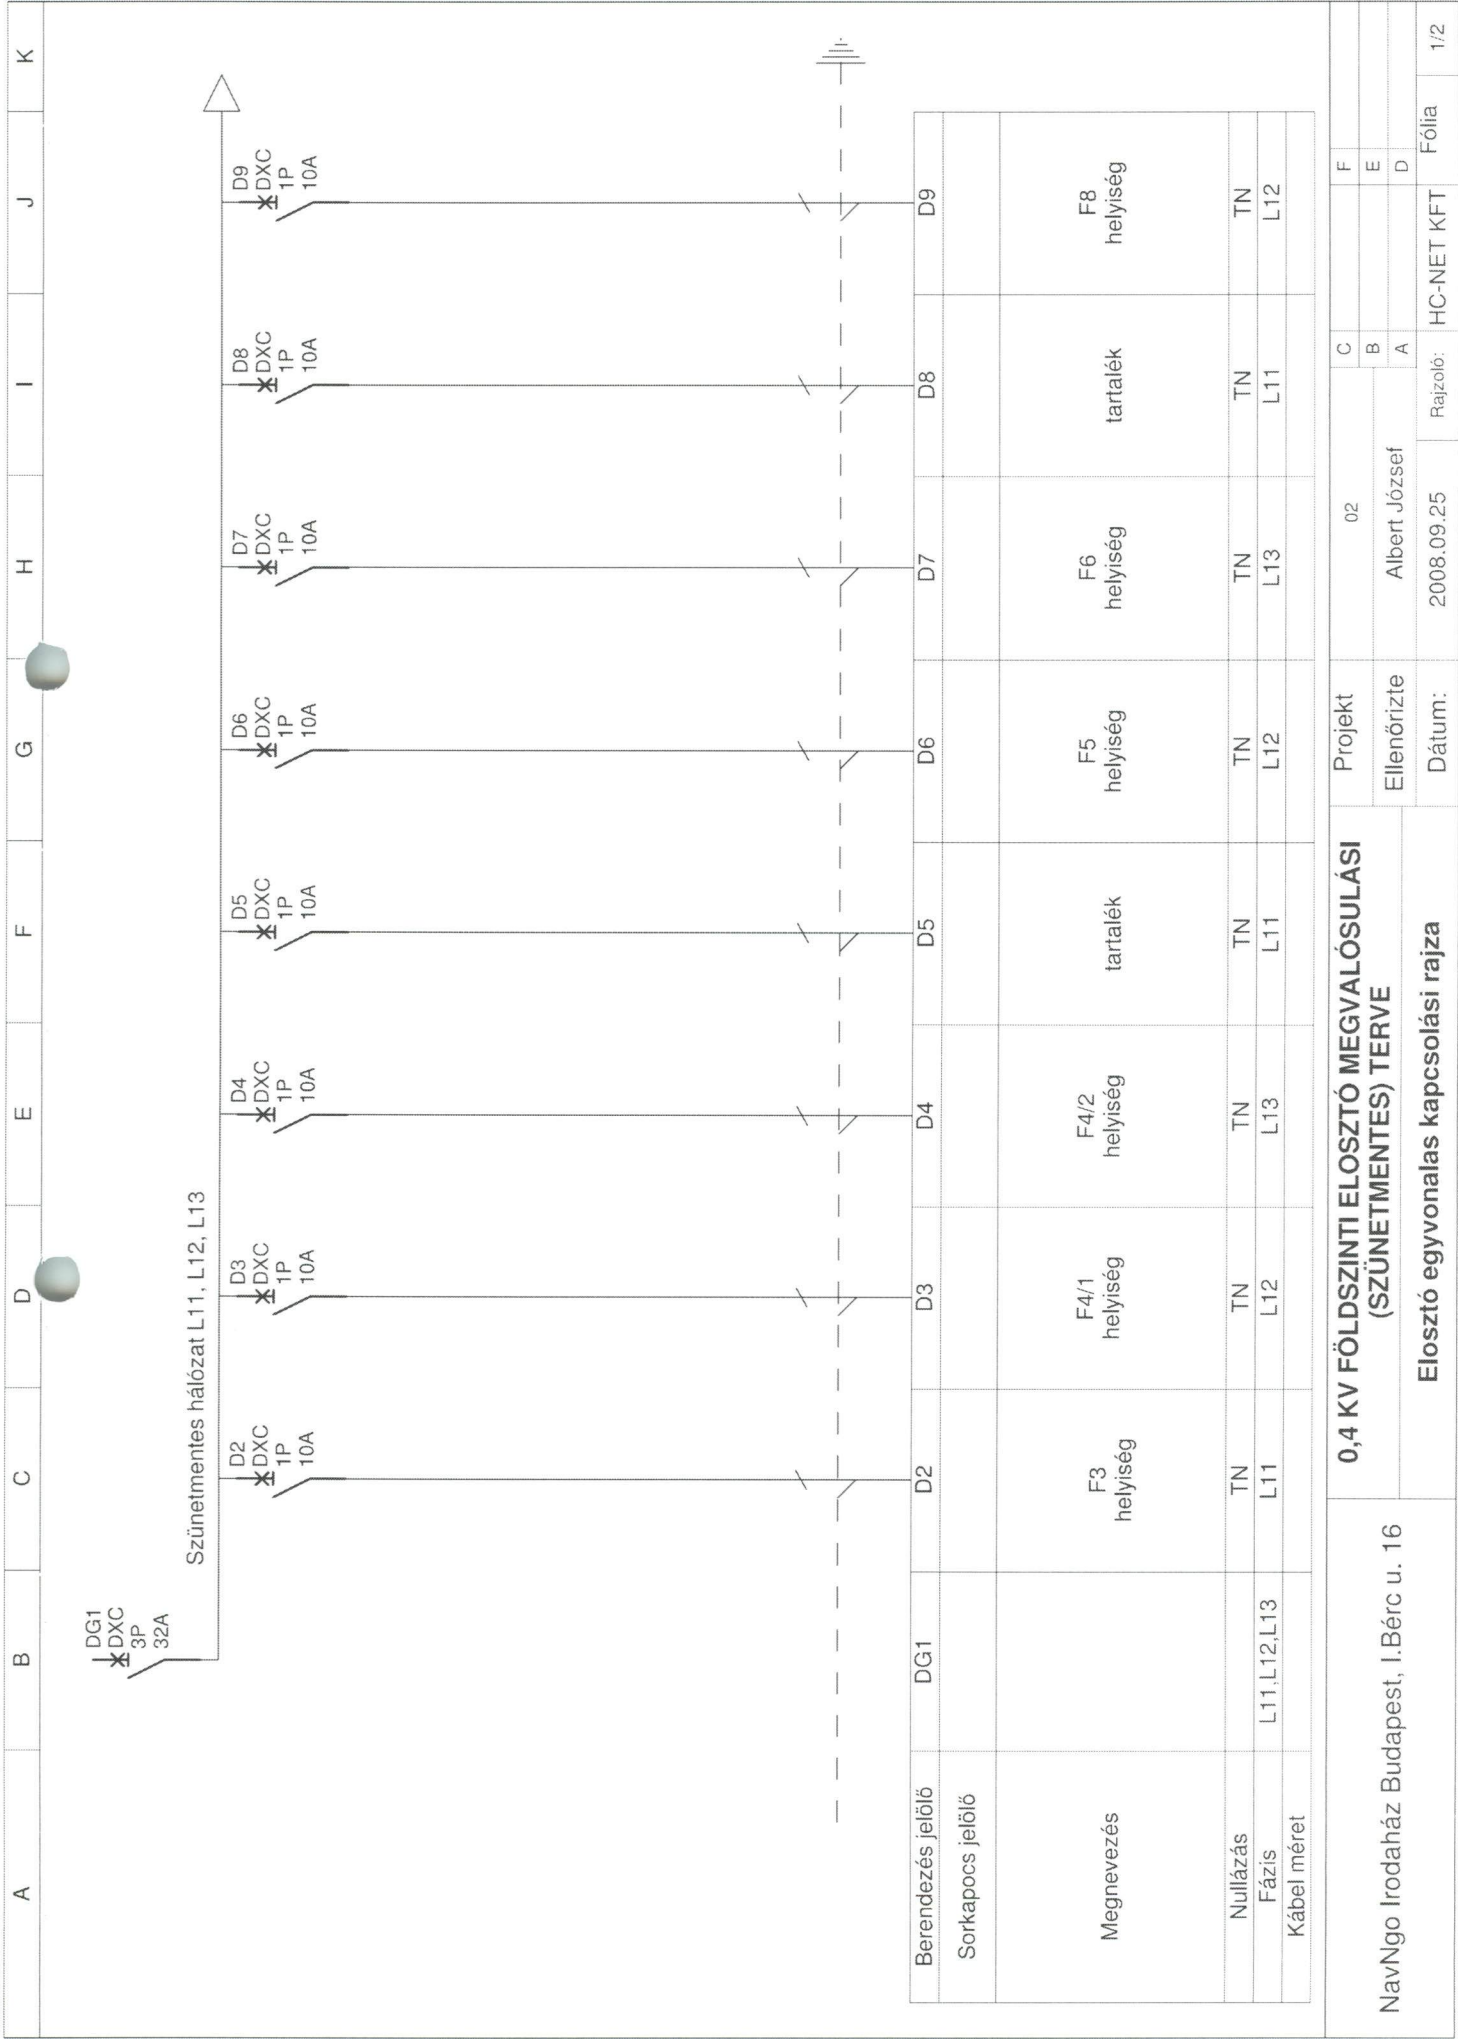

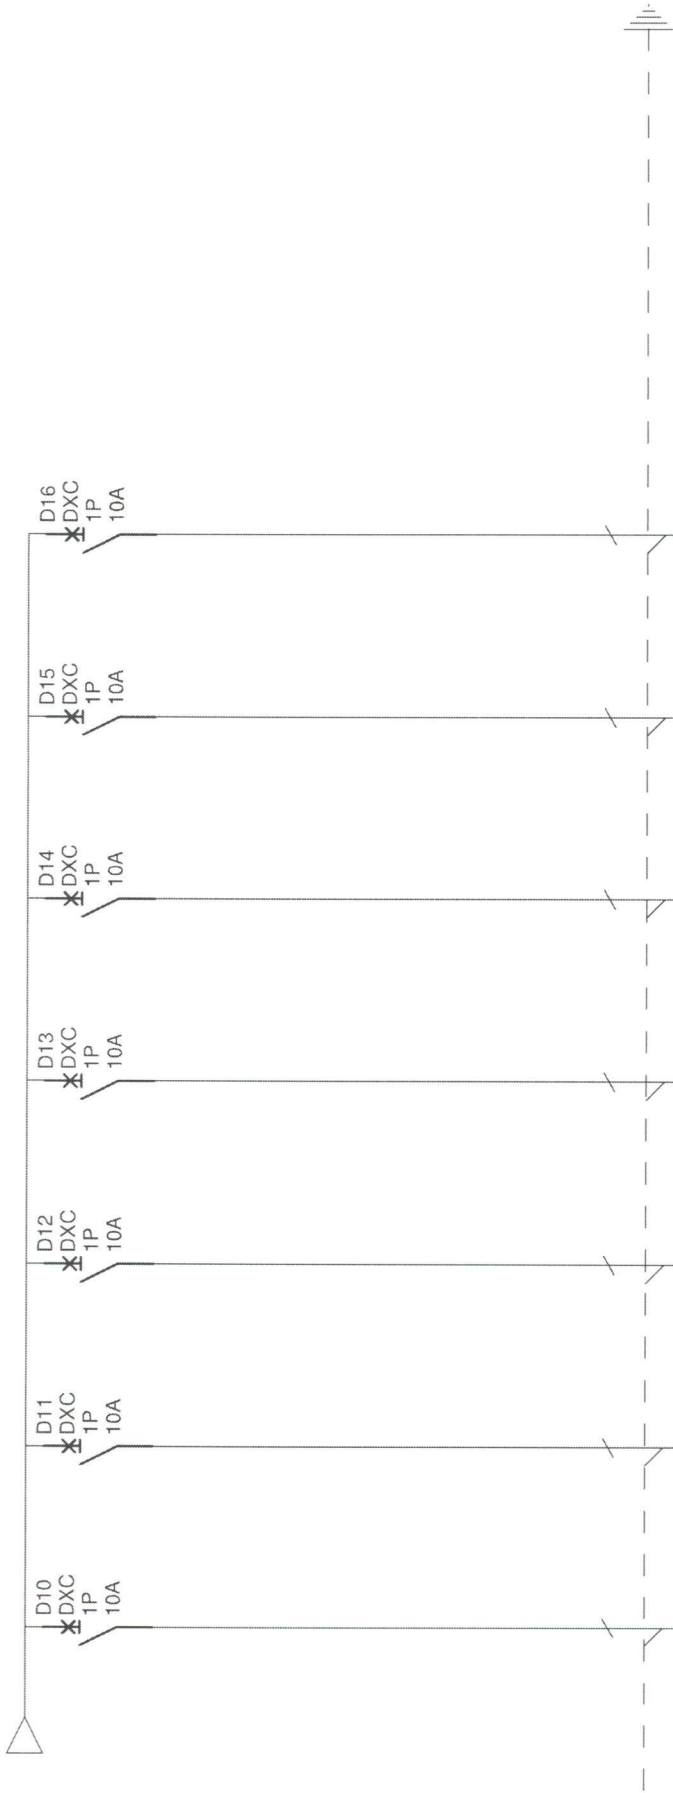



Berendezés jelölő	D10	D11	D12	D13	D14	D15	D16
Sorkapocs jelölő							
Megnevezés	F11/1 helyiség	F11/2 helyiség	Recepció F5	Wifi 1,2	Wifi 7,8	Wifi 9,10	DECT
Nullázás	TN	TN	TN	TN	TN	TN	TN
Fázis	L13	L11	L12	L13	L11	L12	L13
Kábel méret							

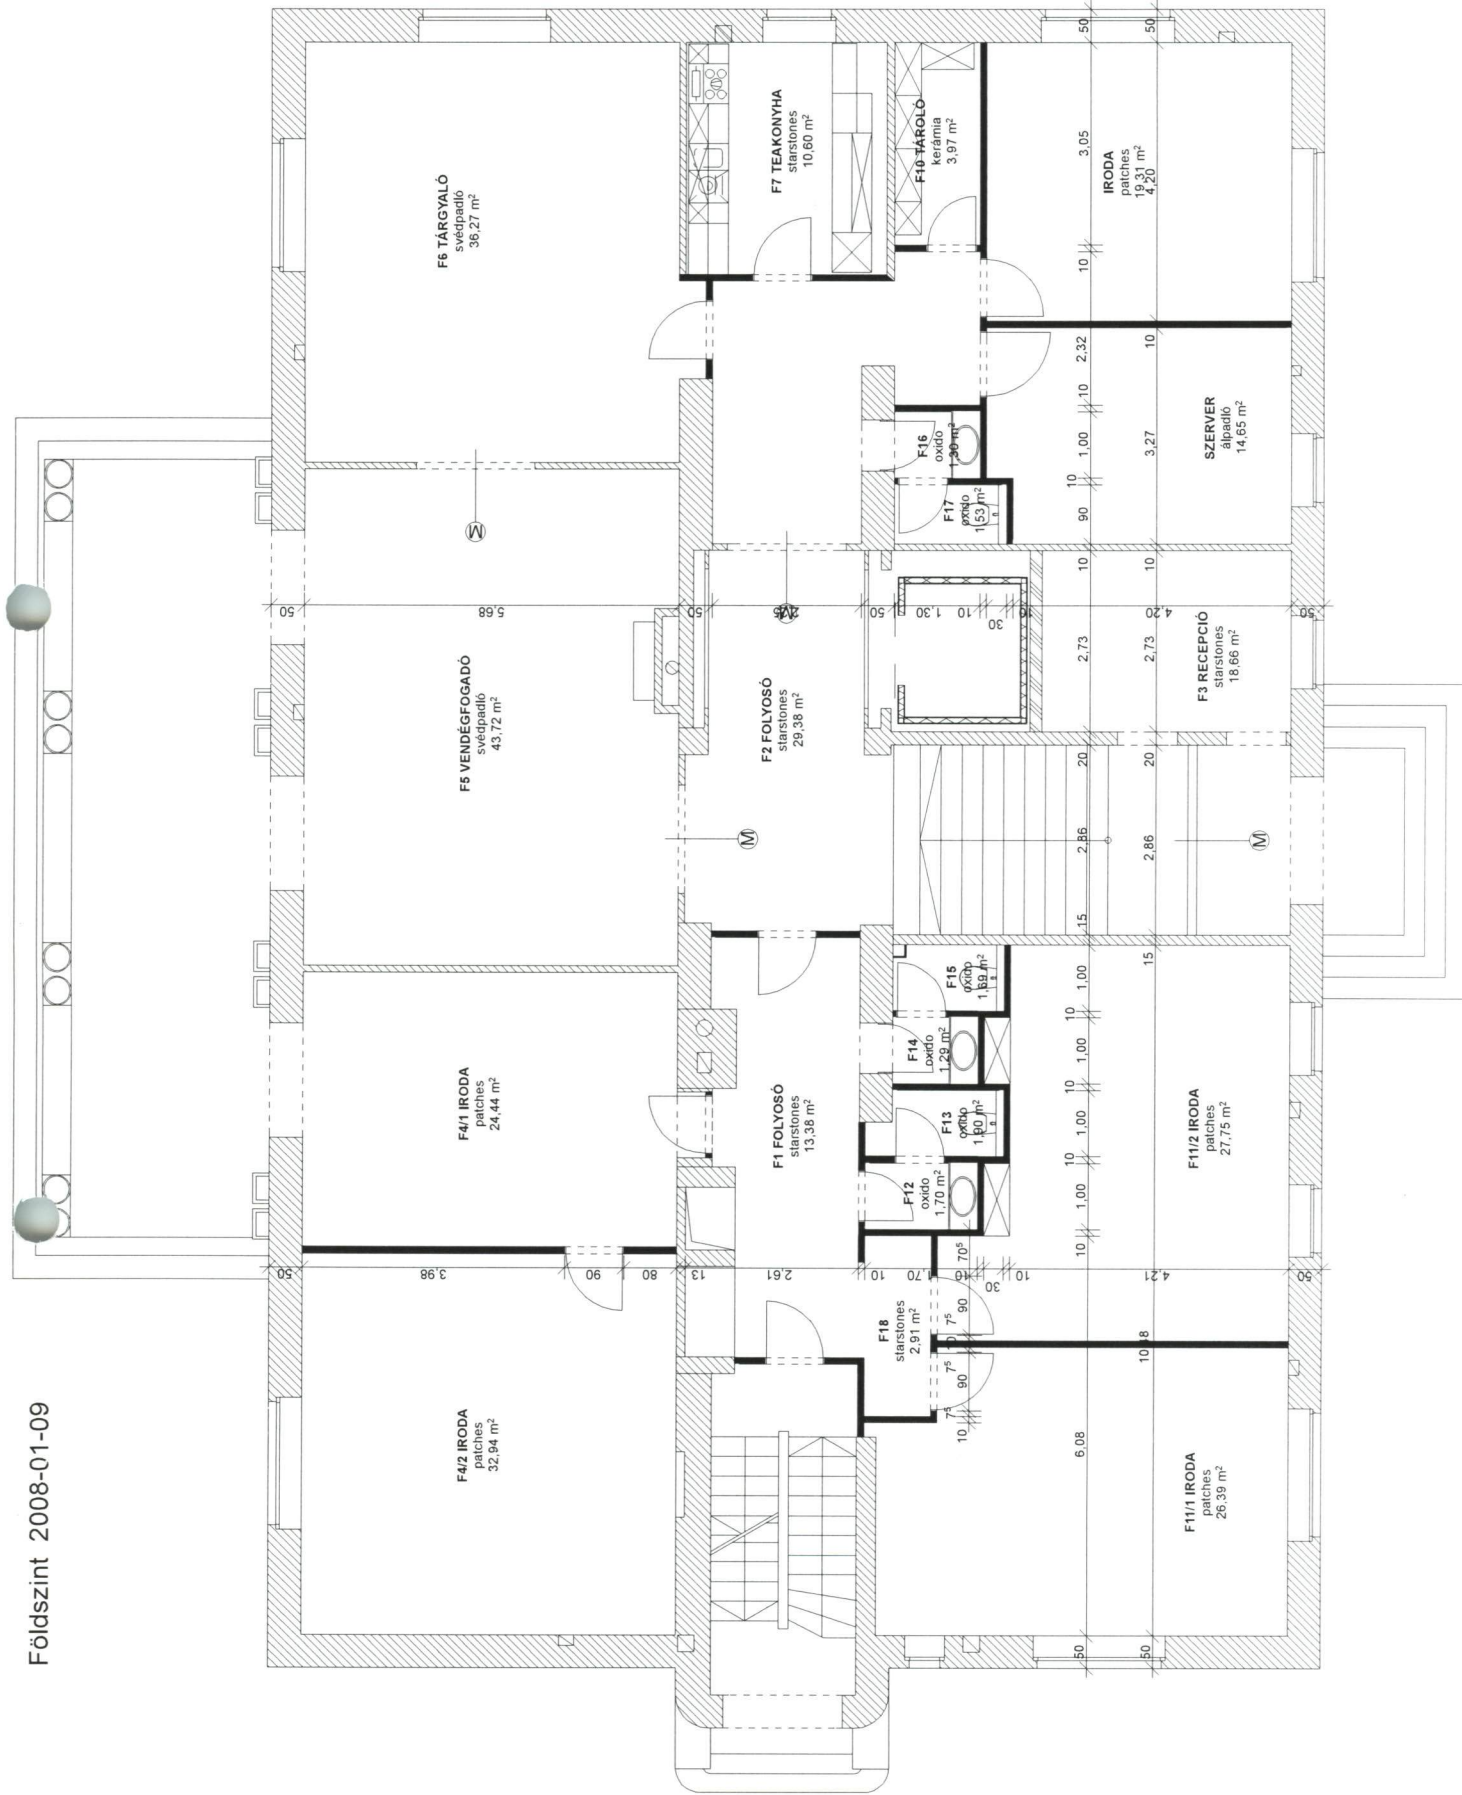


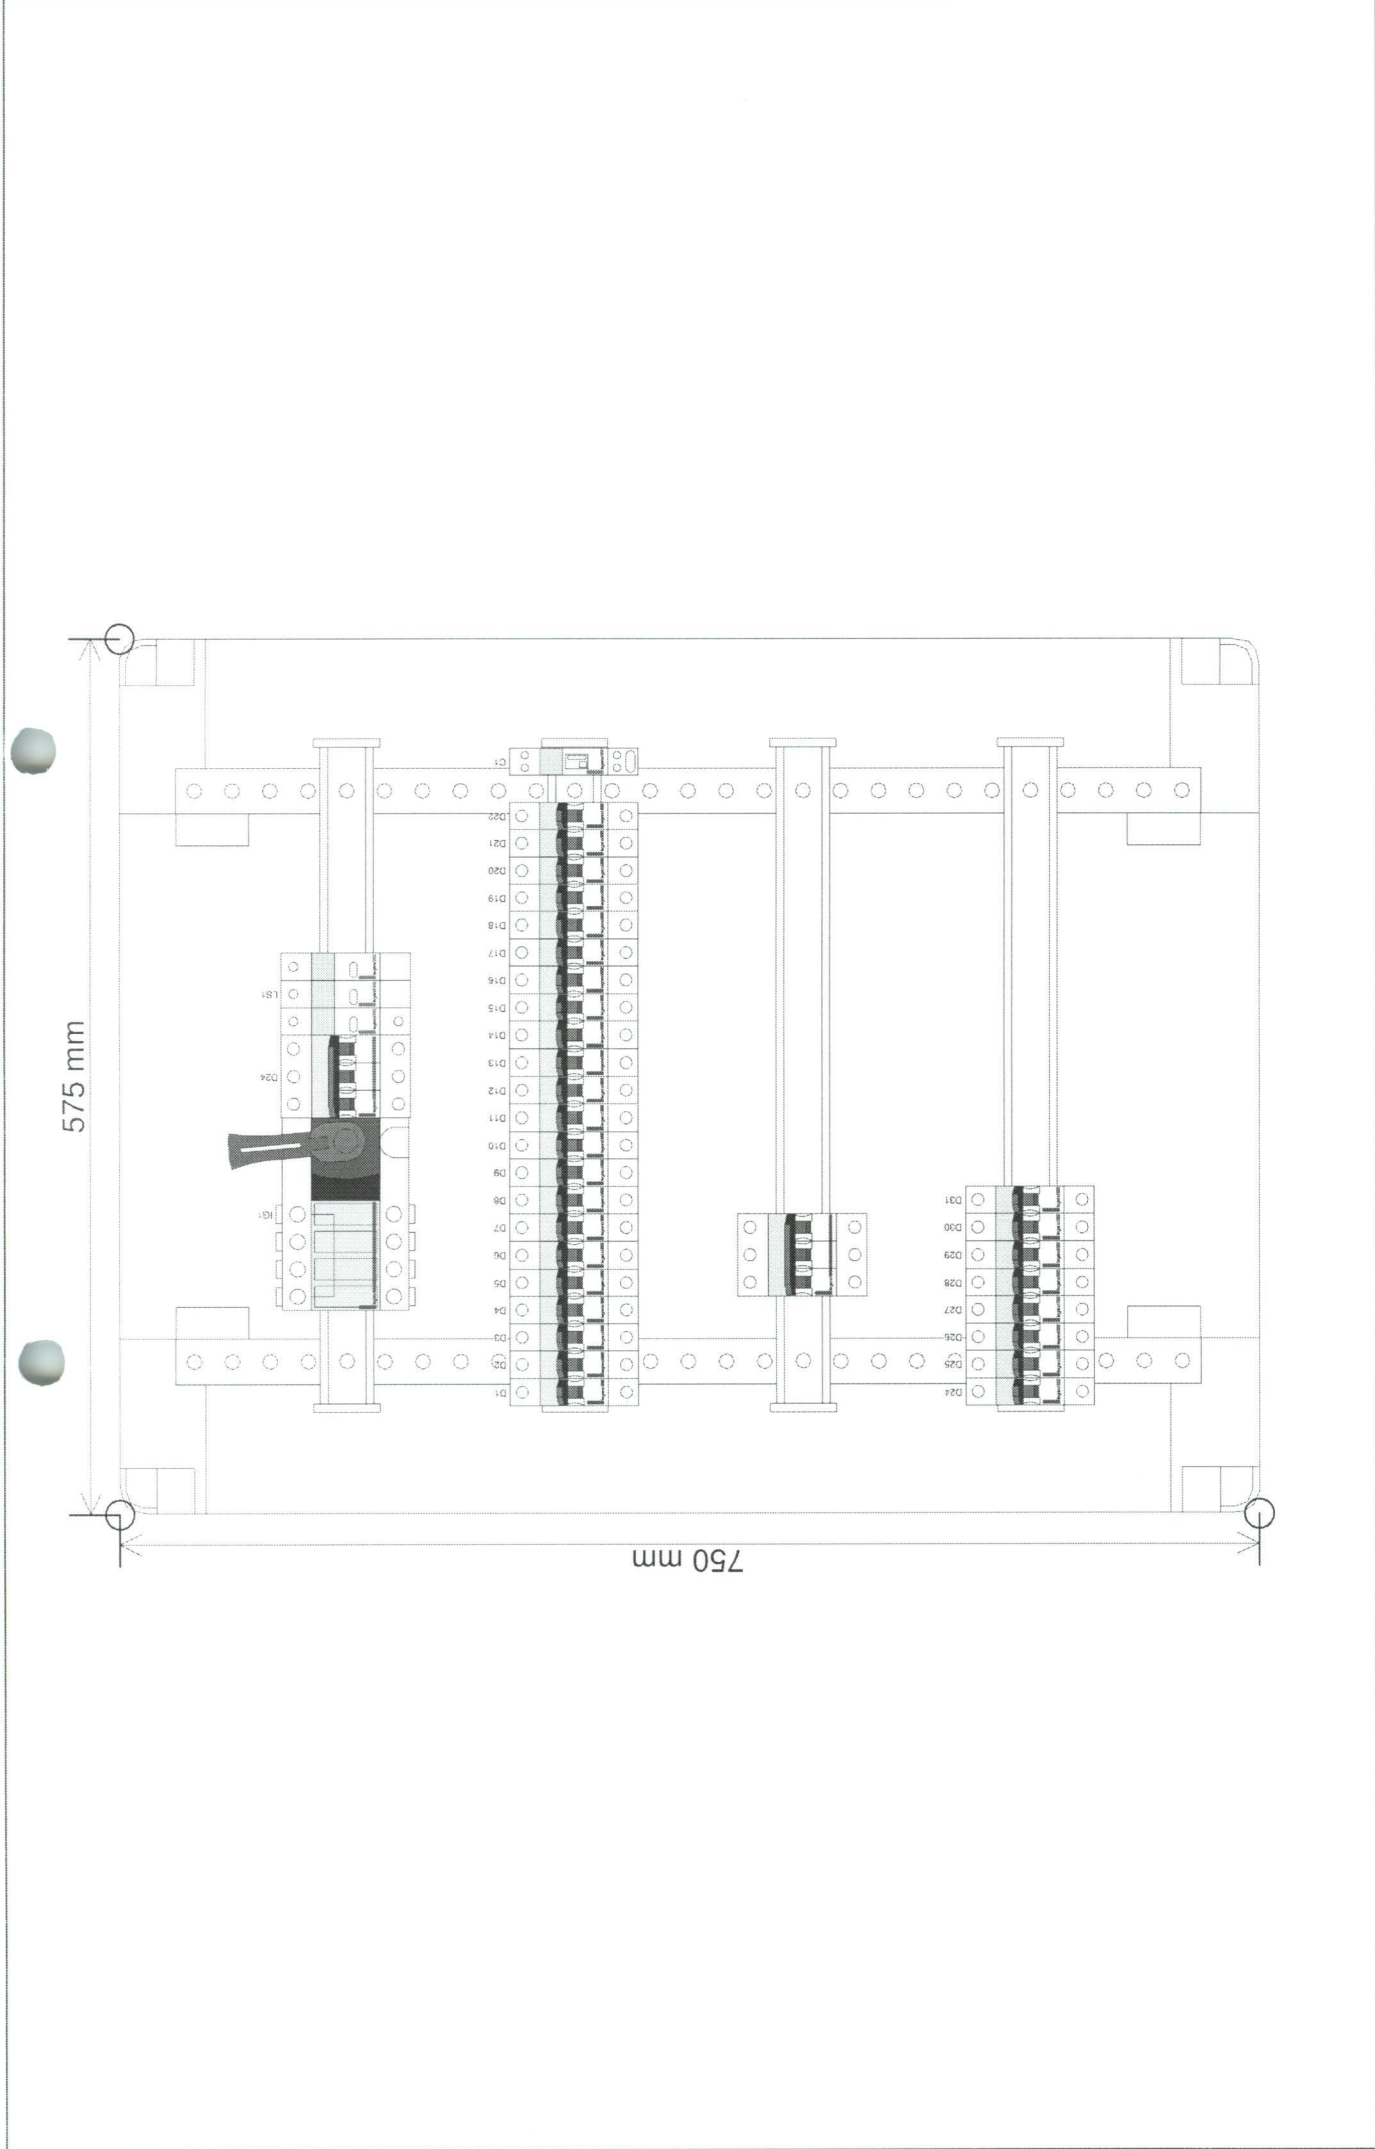


NAVNGO Algsori elosztó
Elosztó egyvonalas kapcsolási rajza

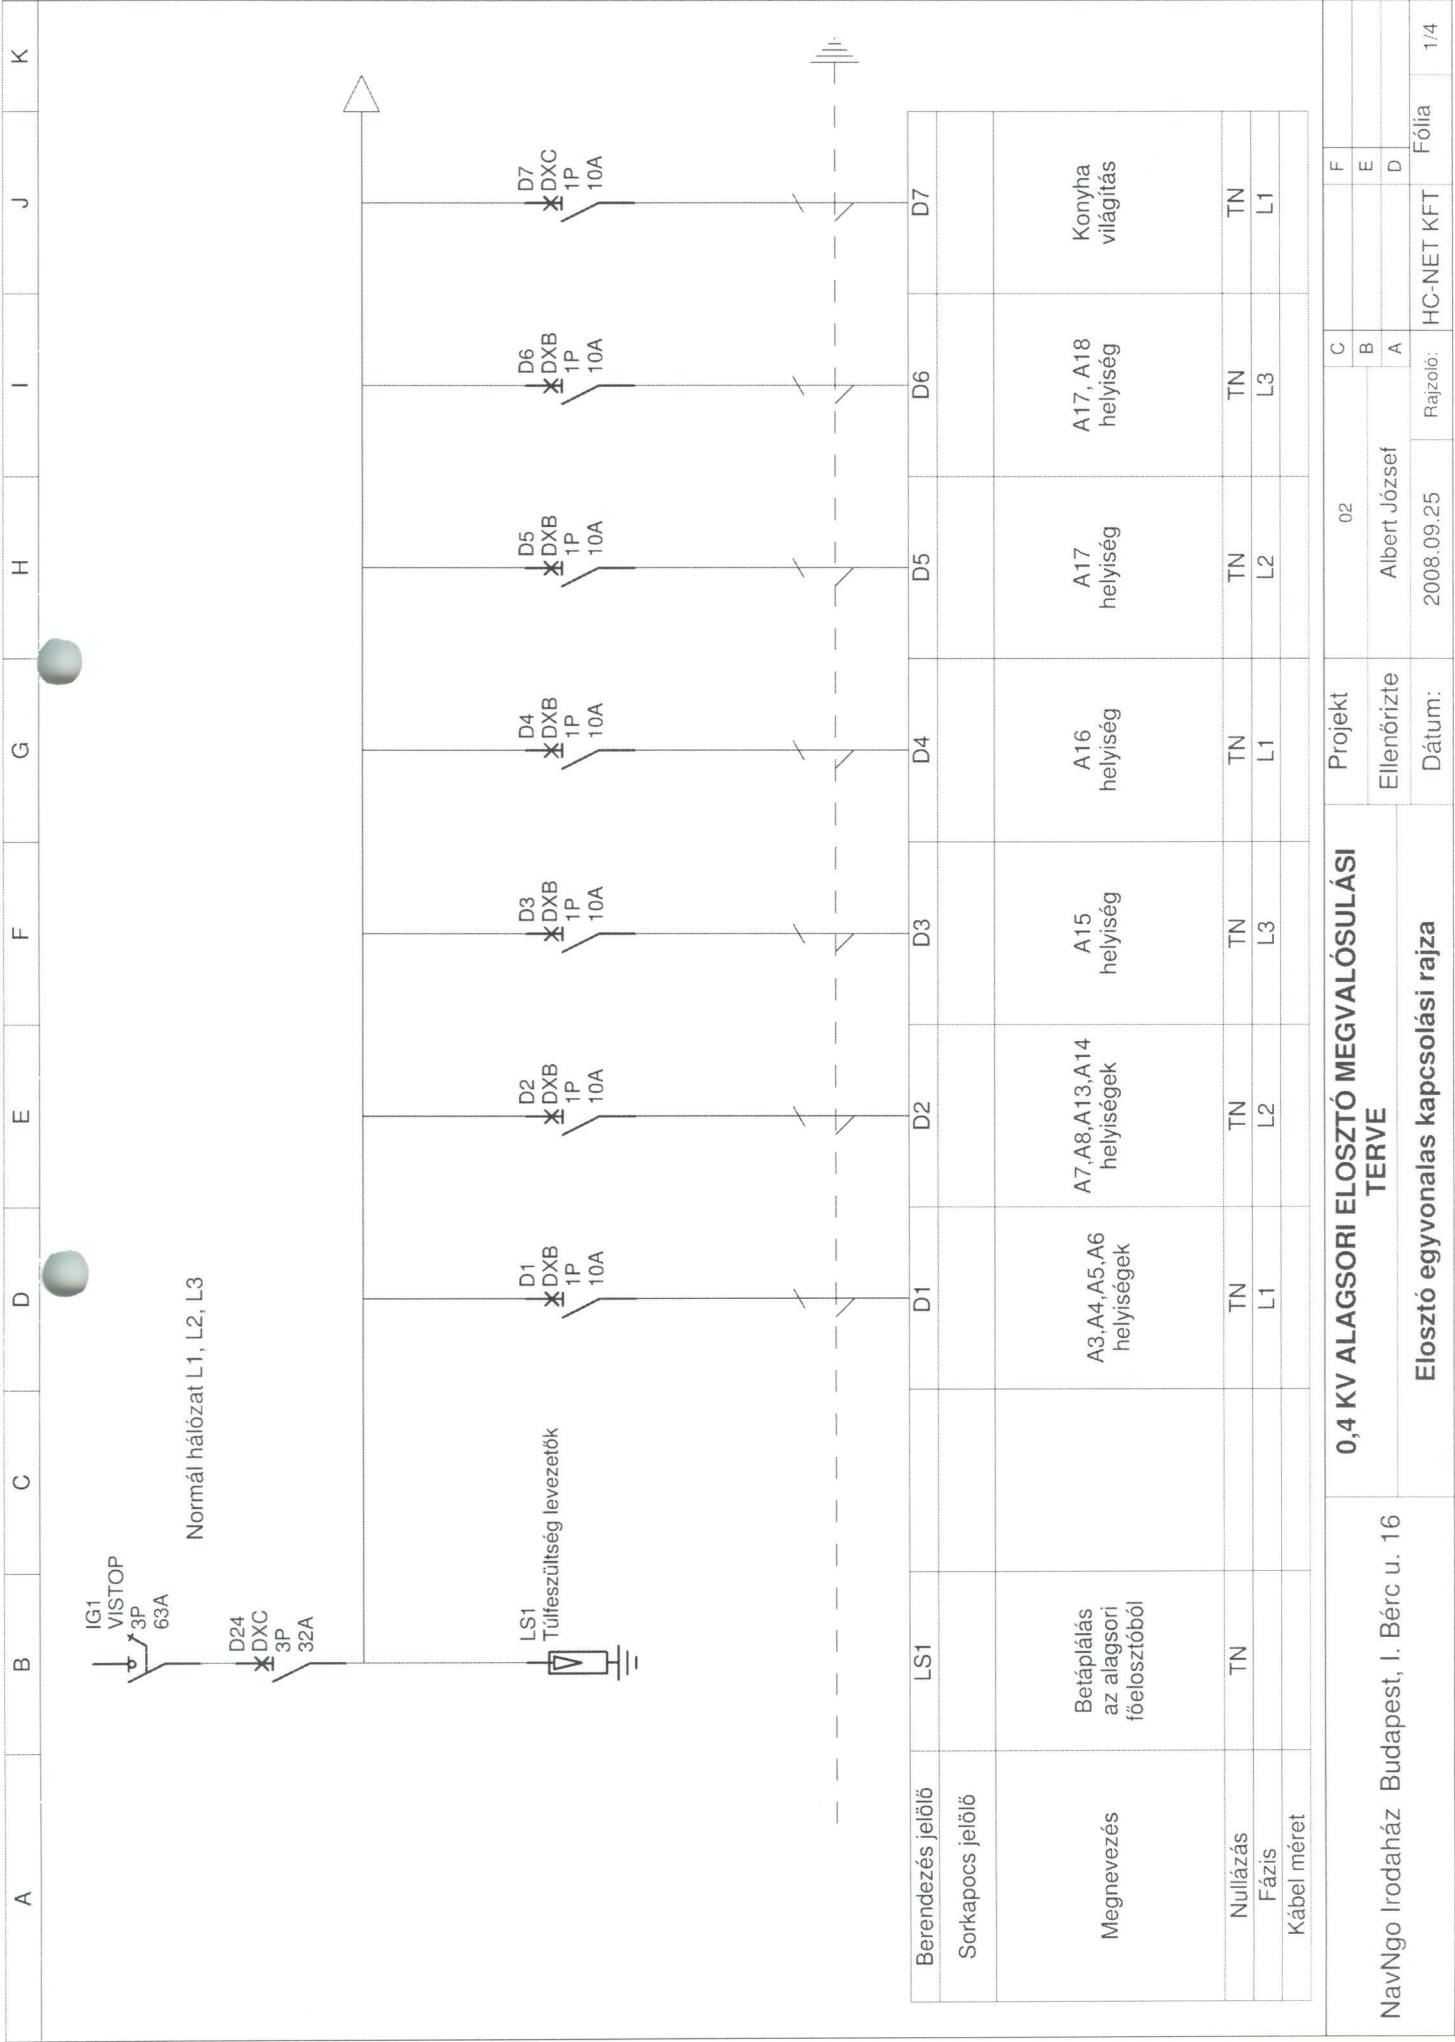

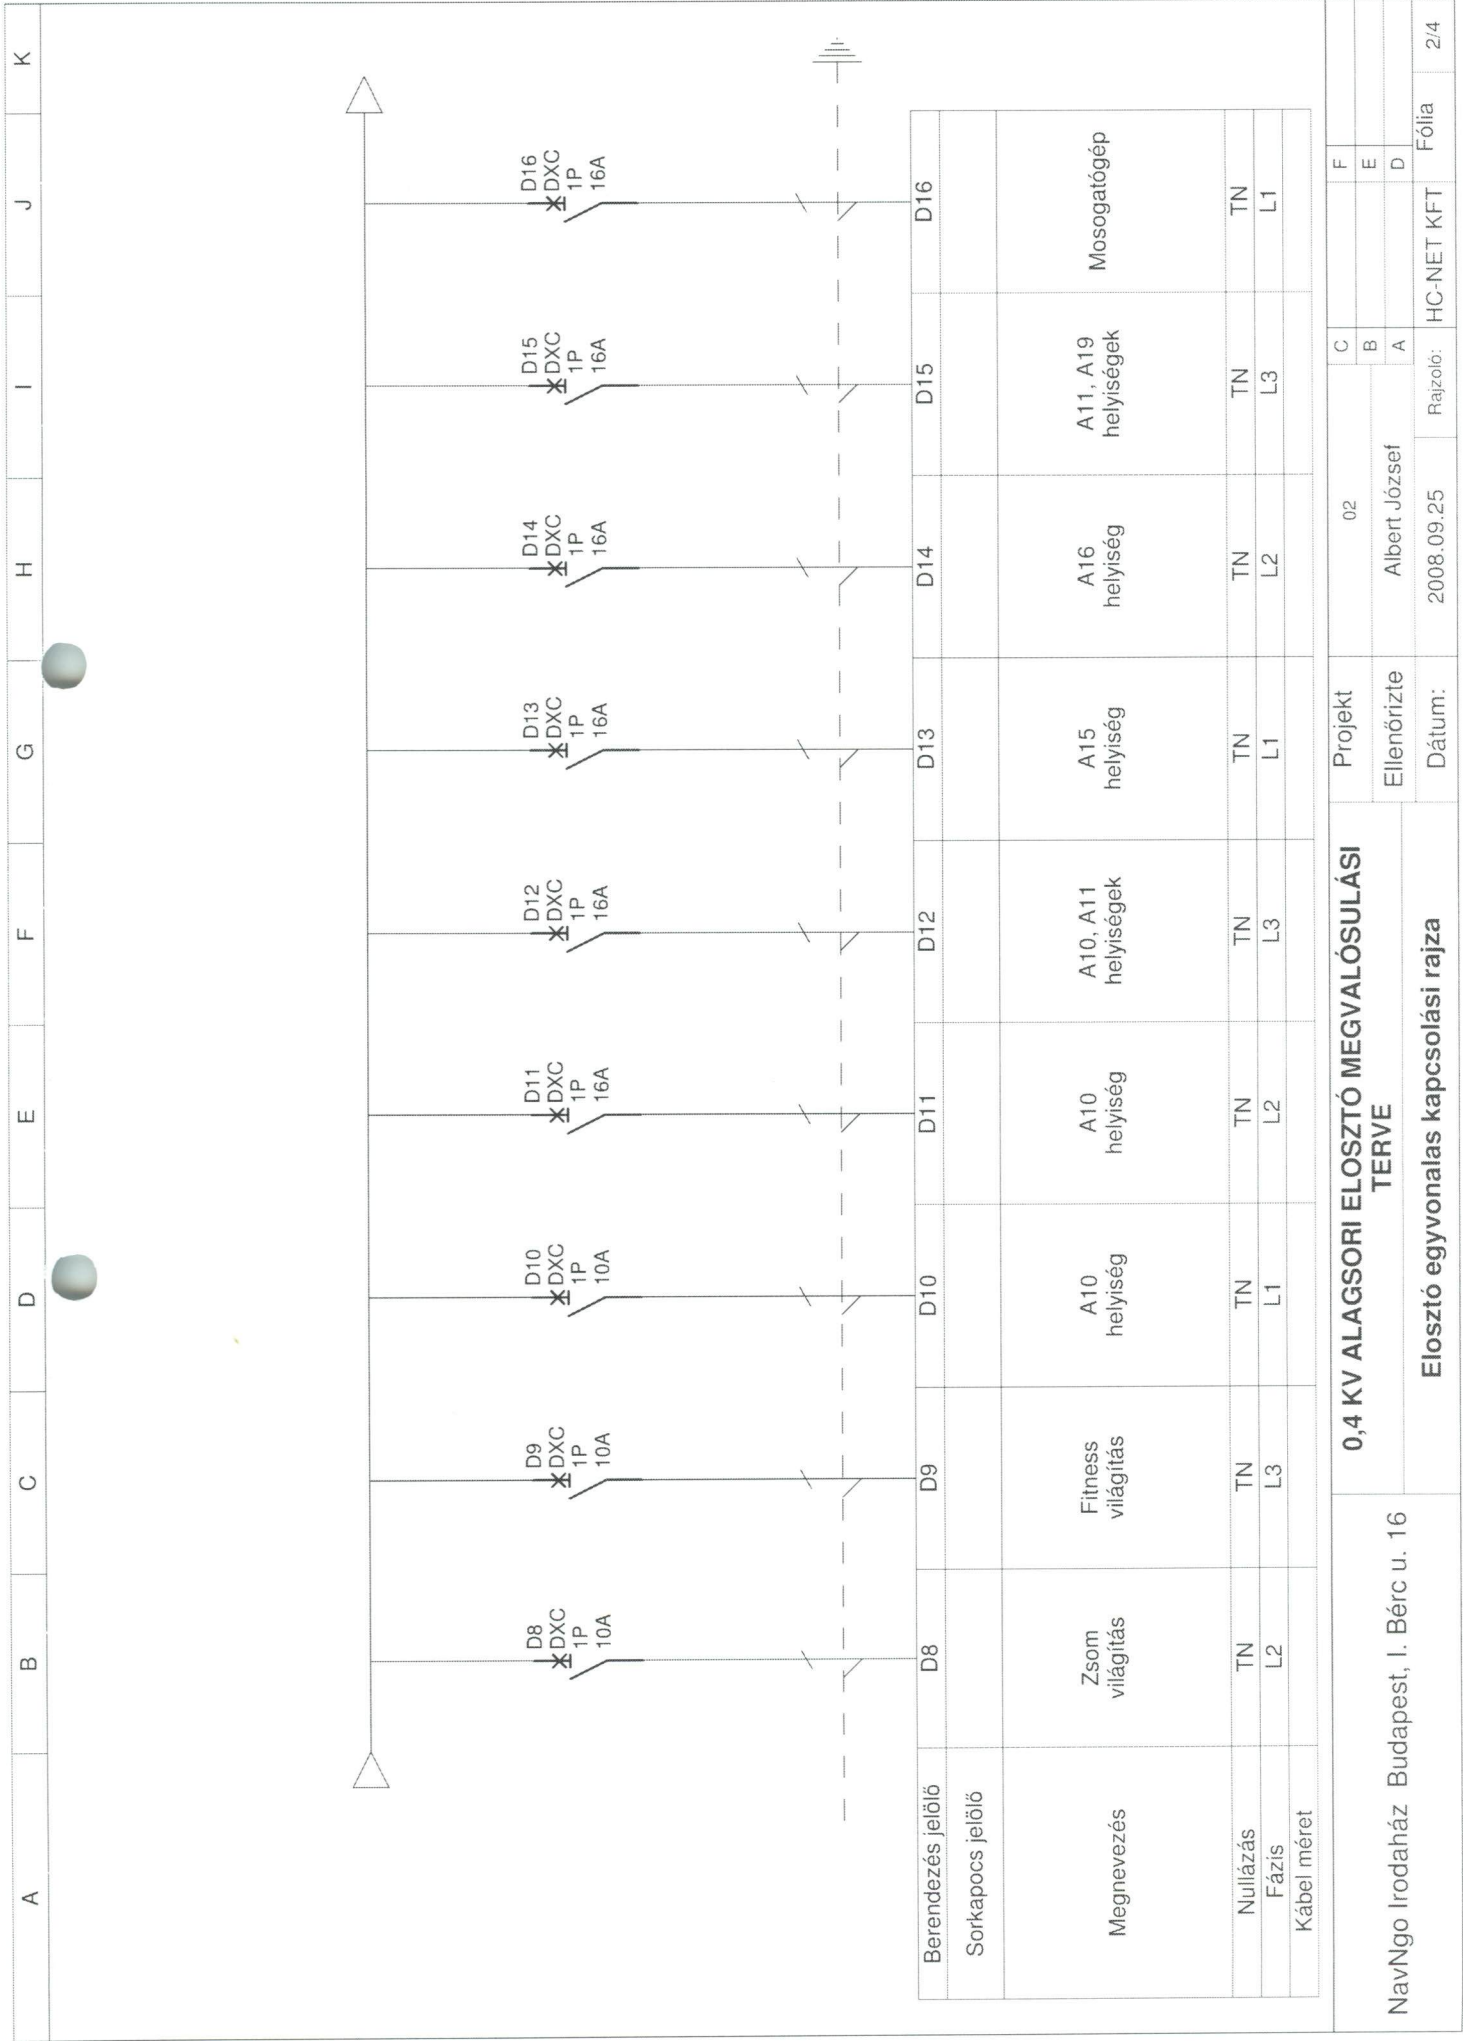

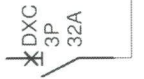


Szűnetmentes betáplálás

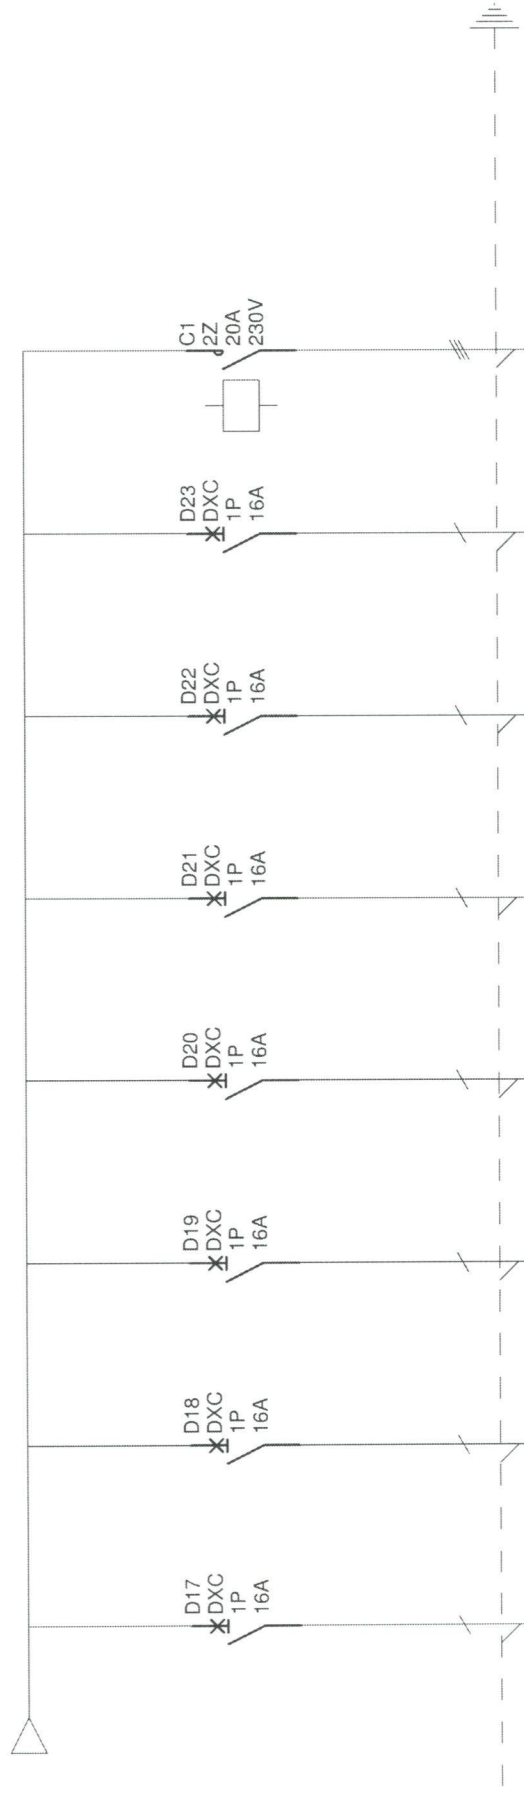


Berendezés jelölő	D17	D18	D19	D20	D21	D22	D23	D24
Sorkapocs jelölő								
Megnevezés	tartalék	Mosdó	Konyhai dug. aljzat	Fancoil	Fancoil	Folyosó	Folyosó	Folyosó világítás mágneskapcsoló mozgásérzékel... vezérelve
Nullázás	TN	TN	TN	TN	TN	TN	TN	
Fázis	L2	L3	L1	L2	L3	L1	L2	
Kábel méret								

NavNgo Irodaház Budapest, I. Bérc u. 16	0,4 KV ALAGSORI ELOSZTÓ MEGVALÓSULÁSI TERVE																		
	Projekt		02		C		F												
	Ellenőrizte		Albert József		B		E												
Dátum:		2008.09.25		A		D													
Elosztó egyvonalas kapcsolási rajza										Rajzoló:		2008.09.25		HC-NET KFT		Fólia		3/4	



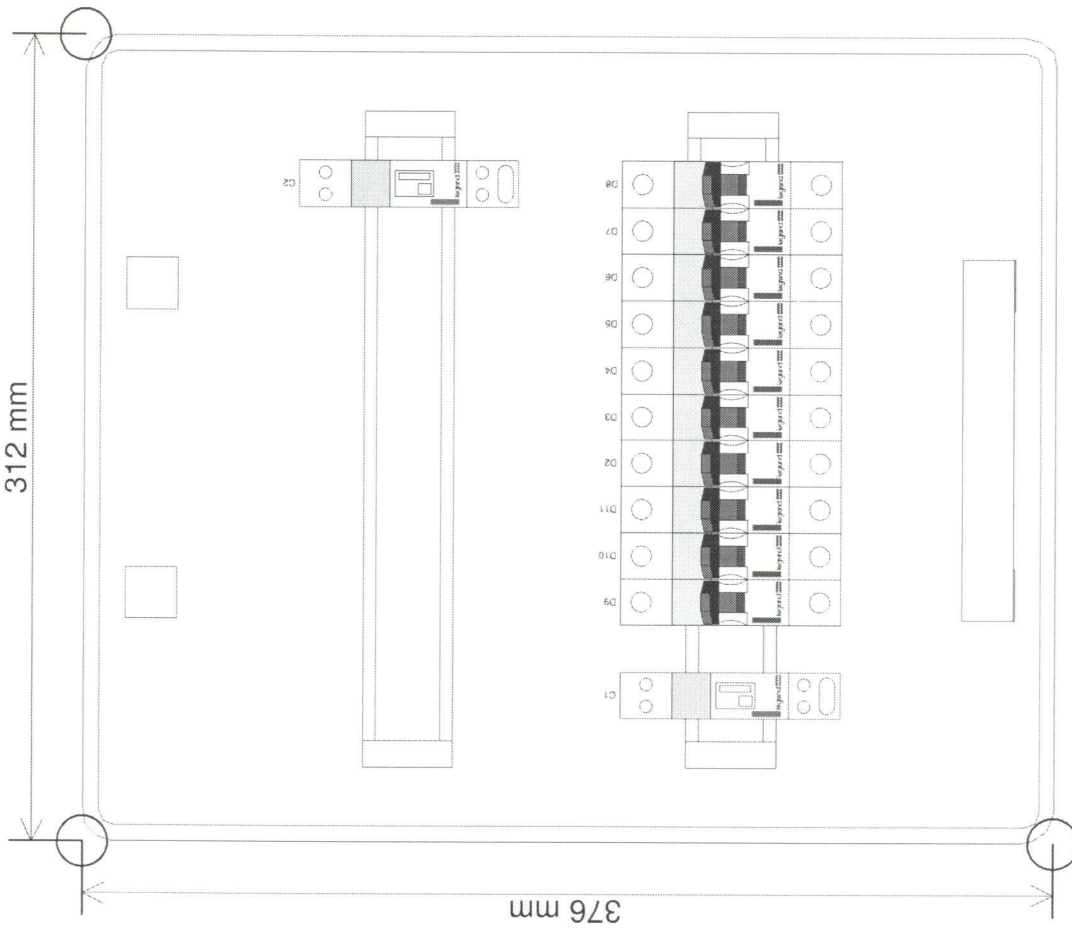

utfutes_elosztó
Elosztó egyvonalas kapcsolási rajza

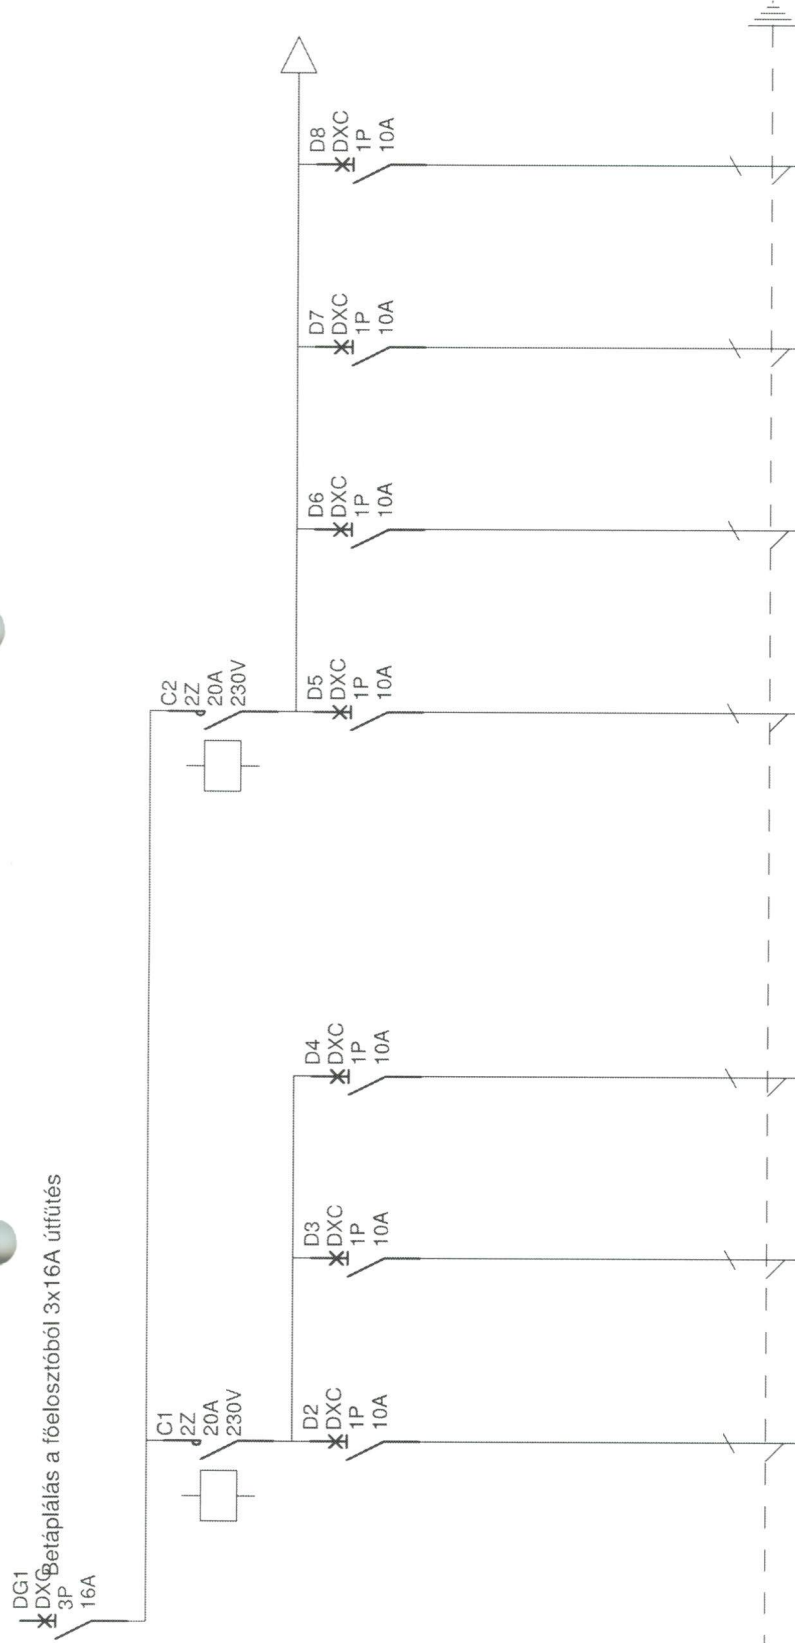

Berendezés jelölő	DG1	D2	D3	D4	D5	D6	D7	D8
Sorkapocs jelölő								
Megnevezés		gyalogos útfűtés	gyalogos útfűtés	gyalogos útfűtés	gépkocsi útfűtés	gépkocsi útfűtés	gépkocsi útfűtés	gépkocsi útfűtés
Nullázás		TN	TN	TN	TN	TN	TN	TN
Fázis		L11	L12	L13	L12	L13	L11	L12
Kábel méret								

0,4 KV ALAGSORI ALELOSZTÓ MEGVALÓSULÁSI TERVE (ÚTFÜTÉS)


NavNgo Irodaház Budapest I. Bérc u. 16

Projekt	02	C
Ellenőrizte	Albert József	B
		A
Dátum:	2008.09.25.	Rajzoló:

Elosztó egyvonalas kapcsolási rajza


Fólia

1/2

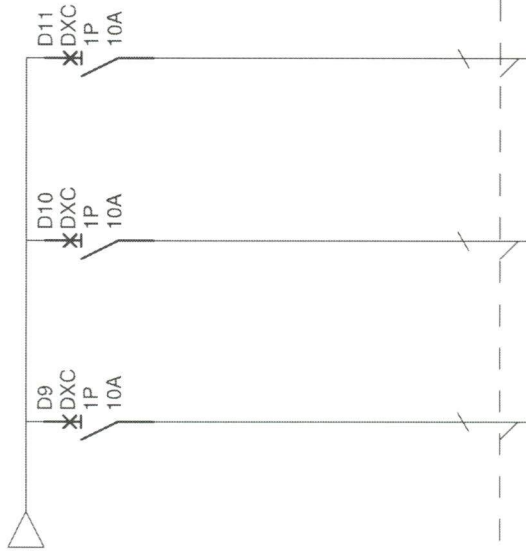

Berendezés jelölő	D9	D10	D11						
Sorkapocs jelölő									
Megnevezés	gépkocsi útfűtés	gépkocsi útfűtés	gépkocsi útfűtés						
Nullázás	TN	TN	TN						
Fázis	L13	L11	L12						
Kábel méret									

NavNgo Irodaház Budapest I. Bérc u. 16		0,4 KV ALAGSORI ALELOSZTÓ MEGVALÓSULÁSI TERVE (ÚTFŰTÉS)				Projekt		02		C	F
		Elosztó egyvonalas kapcsolási rajza				Ellenőrizte		Albert József		B	E
						Dátum:		2008.09.25.		A	D
						Rajzoló:		HC-NET KFT		Fólia	
										2/2	

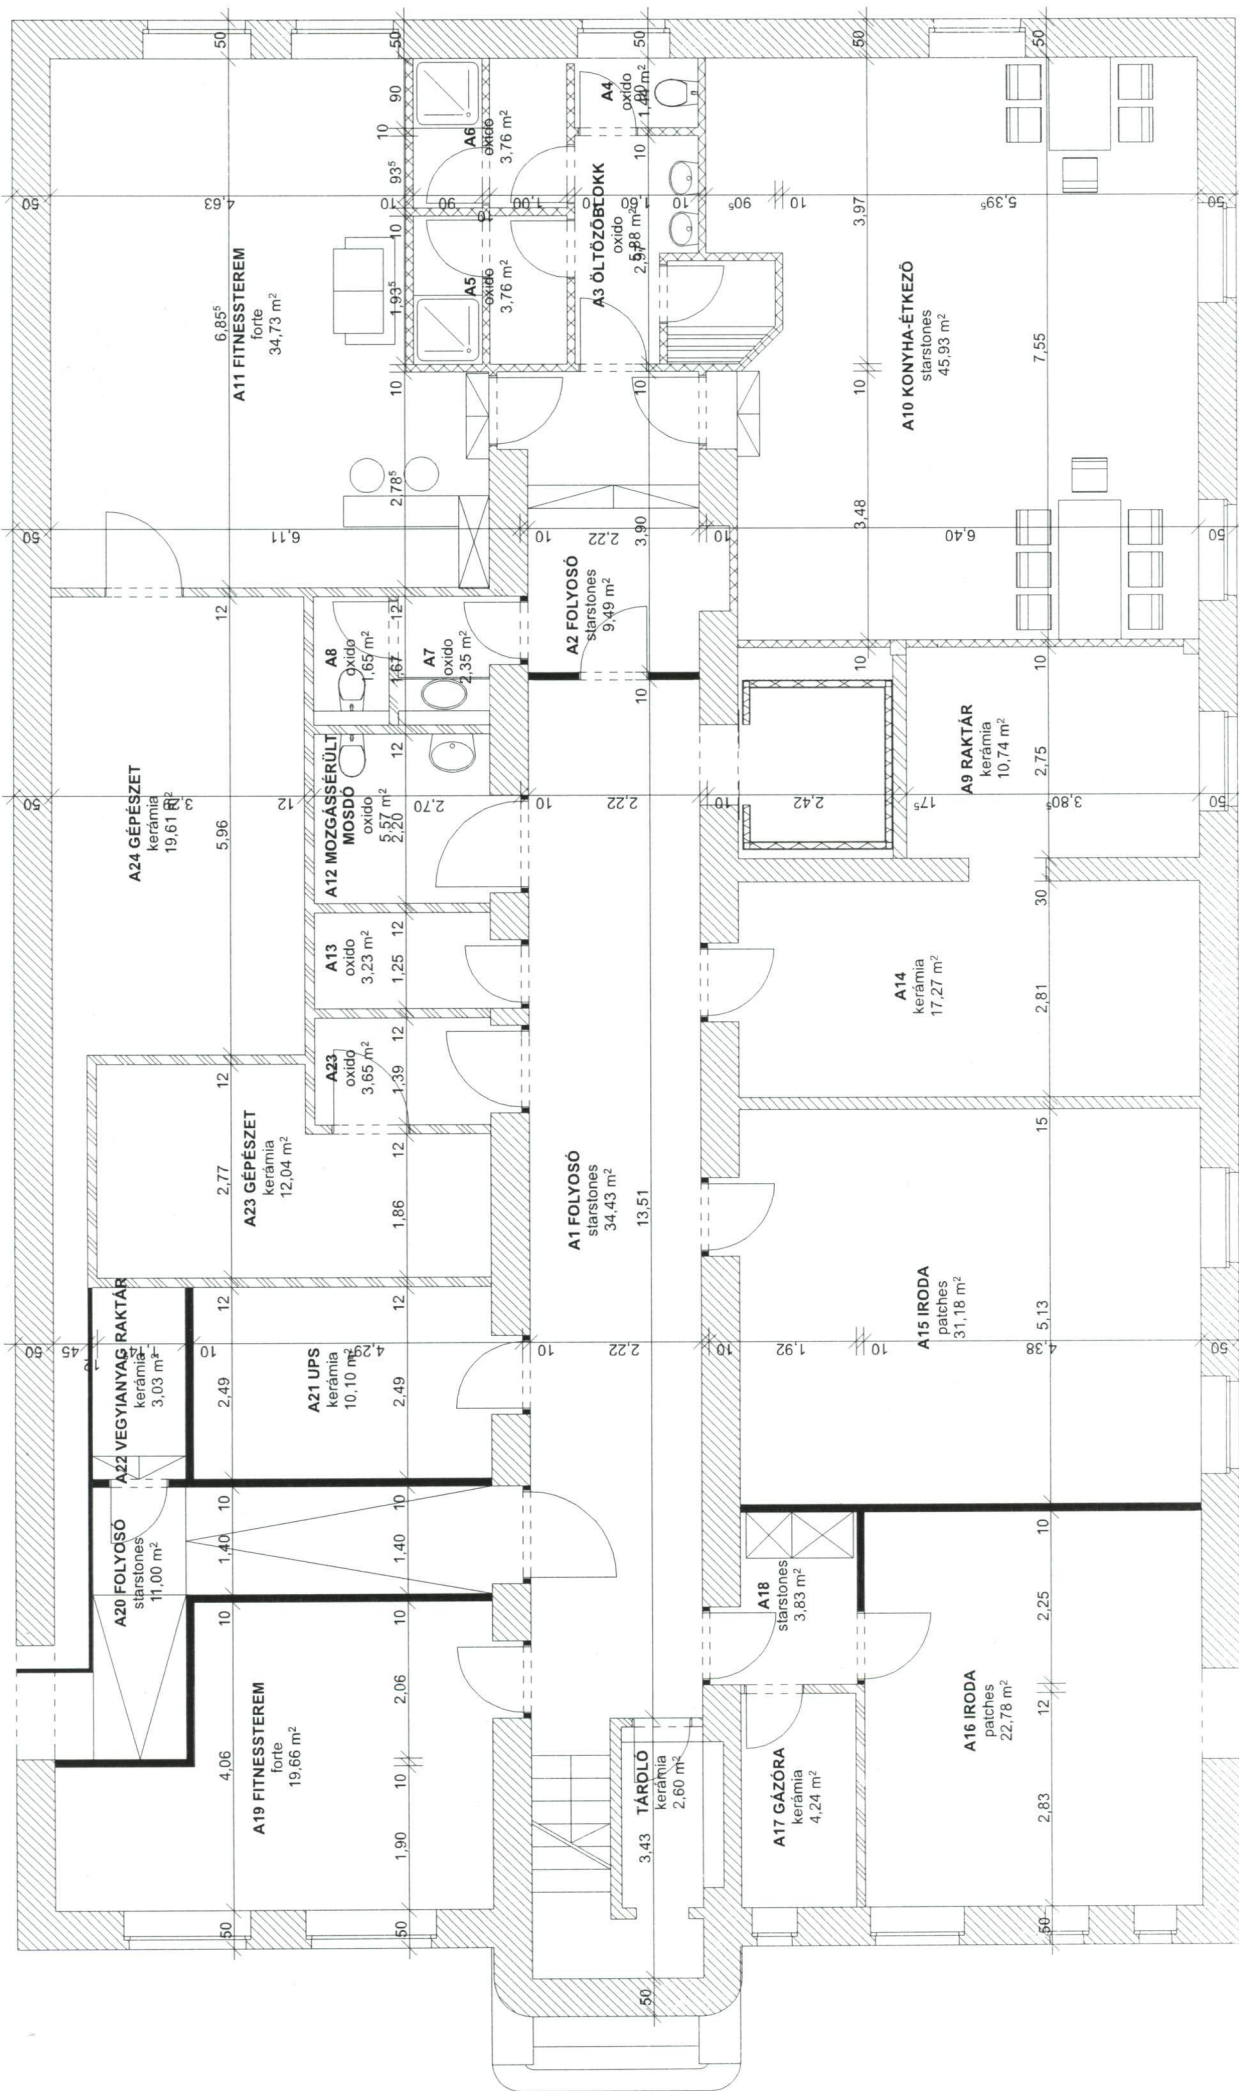ALOHA 2000 KFT.

BUDAPEST, I. BÉRC U. 16.

STRUKTÚRÁLT HÁLÓZAT


MEGVALÓSULÁSI DOKUMENTÁCIÓ

TERVEZŐ: HC-NET KFT.

Budapest, 2008. augusztus hó



Tervező: Albert József		Munka megnevezése: Nav N Go Kft. irodaház, elektromos hálózat, végpont elrendezési rajz		Elhelyezkedés: Alagsor	
Készítette: Aloha 2000 Kft.				Rajzszám: NNG_VÉGP_KIV_T_1	
Rajzoló: Horváth Ádám		Helyszín: Budapest, I. Bérc u. 16.			
		Dátum: 2008 augusztus 30.			

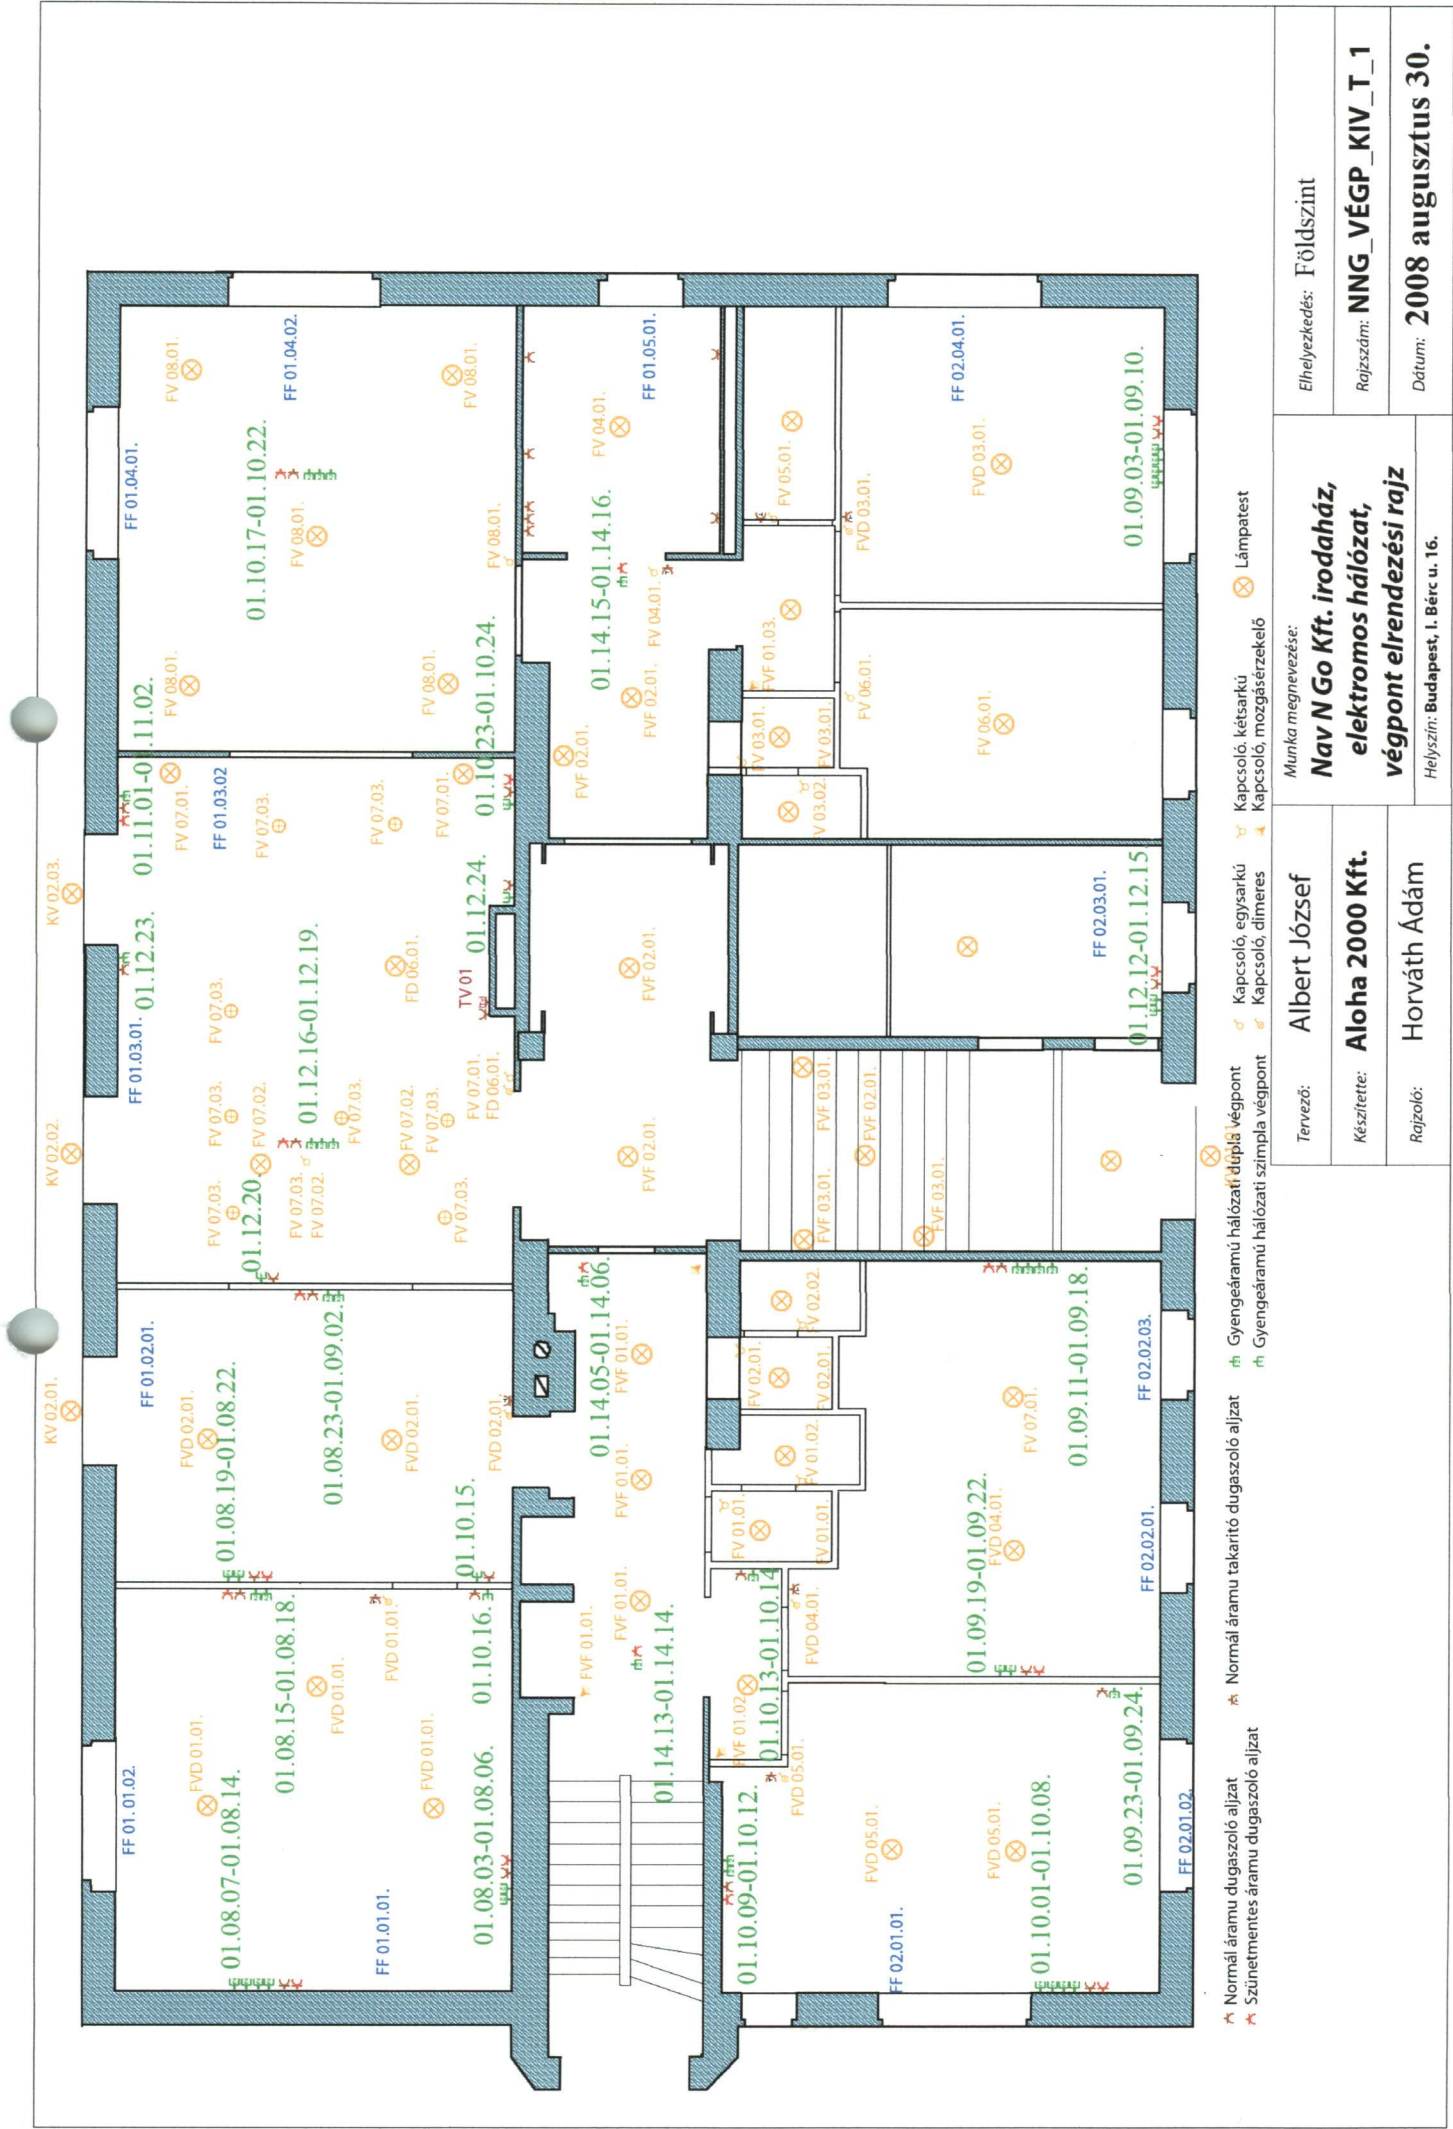



Munka megnevezése: Nav N Go Kft. irodaház, elektromos hálózat, végpont elrendezési rajz		Elhelyezkedés: Emelet
Tervező: Albert József	Rajzszám: NNG_VÉGP_KIV_T_1	Dátum: 2008 augusztus 30.
Készítette: Aloha 2000 Kft.		
Rajzoló: Horváth Ádám		

